



# PARTE C

## MINISTÉRIO DA ECONOMIA E DA INOVAÇÃO

Direcção-Geral de Geologia e Energia

Aviso n.º 8089-A/2007

Na sequência do aviso da Direcção-Geral de Energia, publicado no *Diário da República*, 2.ª série, n.º 94, suplemento, de 20 de Abril de 1996, e em cumprimento do n.º 3 do despacho n.º 113/93, de 15 de Dezembro, do Ministro da Indústria e Energia (*Diário da República*, 2.ª série, n.º 1, de 3 de Janeiro de 1994), publica-se em anexo o mapa de identificação dos imóveis sobre os quais foi constituída servidão adm-

nistrativa de gás, com os titulares de direitos sobre os mesmos prédios, bem como as plantas parcelares definitivas (telas finais) do traçado do gasoduto de 1.º escalão (lote 1) relativas ao ramal de Torres Vedras, concelho de Torres Vedras.

O presente aviso rectifica e substitui, globalmente, para todos os efeitos legais, inclusive o registo predial da servidão administrativa constituída nos termos do artigo 4.º do Decreto-Lei n.º 11/94, de 13 de Janeiro, os elementos referentes ao ramal de Torres Vedras, concelho de Torres Vedras, publicados através do já referido aviso da Direcção-Geral de Energia.

9 de Abril de 2007. — Pelo Director-Geral, o Subdirector-Geral, *Morais Sarmento*.

Ramal de Torres Vedras (lote 1)						Concelho: Torres Vedras		
Parcelas relativas aos Desenhos n.ºs: 1301-002, 06 / 07 / 08 / 09 / 10; 1301-003, 01 / 02 / 03 / 04 / 05 / 06 / 07 / 08 / 09 / 10.								
Parcela N.º	Nome de Proprietários, Possuidores (P), Usufrutuários (U) ou Titulares Inscritos (TI), Conjuges e Moradas	(P) (U) ou (TI)	Matriz: R: Rústica; U: Urbana; omissa.	Freguesia	Descrição Predial	Confrontações do Prédio	Declarações Complementares	Área de Serviço do Prédio (m2)
802	CARMEN DOS ANJOS JORGE EDUARDO FRANCISCO EDUARDO Casados LAFADUÇOS VILA VERDE DOS FRANCOIS 2580 ALENQUER	P	13 Sec. Y	Maxial	01793/941123			643
803	HENRIQUE JOAQUIM MARQUES FÉLIX GEORGINA DUARTE JORGE FÉLIX Casados RUA DA ESCOLA, N.º 20 - 1.º T VILA VERDE DOS FRANCOIS 2580 ALENQUER	P	12 Sec. Y	Maxial	01088/910517			1528
804	SOPORCEL - SOCIEDADE PORTUGUESA DE PAPEL, S.A. APARTADO 5 LAVOS 3081 FIGUEIRA DA FOZ	P	3 Sec. Z	Maxial	00386/250442			5265
805	LUÍS AUGUSTO DA SILVA CAIANO MARIA NOÉMIA DA ROCHA RAMOS CAIANO Casados QUINTAL DA JUNQUEIRA PAIOL 2580 ALENQUER	P	45 Sec. JJ	Maxial	00415/210787			2540
	FERNANDO MANUEL MATIAS CAETANO ADELINA MARIA DA PIEDADE SOUSA CAETANO Casados CASAIS BRANCOS - ALDEIA GALEGA ALDEIA GALEGA DA MERCEANA 2580 ALENQUER	P						
	LUÍS DA SILVA CAIANO JÚNIOR QUINTA DA JUNQUEIRA - PAIOL 2580 ALENQUER	TI						
806	JOSÉ JORGE FOLGAROSA MAXIAL 2560 TORRES VEDRAS	P	50 Sec. JJ	Maxial	02422/980716			624
	PEDRO DOMINGOS JORGE LAURINDA PINTO SOARES JORGE Casados 2560 TORRES VEDRAS	P						
	JOÃO DOMINGOS JORGE PAULA MARIA CASTRO LOPES DE SOUSA Casados FOLGAROSA MAXIAL 2560 TORRES VEDRAS	P						
807	JOSÉ JERÓNIMO ANTUNES LAURA DA CONCEIÇÃO ANTUNES Casados RUA PRINCIPAL DA COLECTIVIDADE, N.º 23 - FOLGAROSA MAXIAL 2560 TORRES VEDRAS	P	omisso	Maxial	03205/20031016			2643
808	ARTUR JORGE MARIA DA PIEDADE JORGE Casados FOLGAROSA MAXIAL 2560 TORRES VEDRAS	P	63 Sec. JJ	Maxial	Num: 23269 Livro: B-60 Folha: 19			1479
810	JOSÉ JERÓNIMO ANTUNES LAURA DA CONCEIÇÃO ANTUNES Casados RUA PRINCIPAL DA COLECTIVIDADE, N.º 23 - FOLGAROSA MAXIAL 2560 TORRES VEDRAS	P	70 Sec. JJ	Maxial	02659/20000315			547

Parcela N.º	Nomes de Proprietários, Possuidores (P), Usufrutuários (U) ou Titulares Inscritos (TI), Conjuges e Moradas	(P) (U) ou (TI)	Matriz: R: Rústica; U: Urbana; omissa.	Freguesia	Descrição Predial	Confrontações do Prédio	Declarações Complementares	Área de Serviço do Prédio (m2)
811	JOSÉ CLAUDINO JORGE ILDA CASIMIRA DE OLIVEIRA CORDEIRO JORGE Casados RUA CALÇADA CHAFARIZ VELHO, N.º 4 - FOLGAROSA MAXIAL 2560 TORRES VEDRAS	P	69 Sec. JJ	Maxial	01849/950227			498
812	JOSÉ JERÓNIMO ANTUNES LAURA DA CONCEIÇÃO ANTUNES Casados RUA PRINCIPAL DA COLECTIVIDADE, N.º 23 - FOLGAROSA MAXIAL 2560 TORRES VEDRAS	P	68 Sec. JJ	Maxial	03094/20021212			472
813	FRANCELINA DA CONCEIÇÃO ALBERTO ANTÓNIO DANIEL Casados PRAÇA PROF. BENTO JESUS CARAÇA, N.º 9 - 2º ESQº 1675 PONTINHA	P	67 Sec. JJ	Maxial	OMISSO	Norte: CAMINHO Sul: MANUEL JORGE Nascente: JOSÉ JERÓNIMO ANTUNES Poente: CAMINHO	Este prédio tem natureza rústica, situa-se no lugar de Rebelo, compõe-se de terreno de cultura arvensê, está inscrito no referido artigo matricial rústico 67 da Secção JJ e tem a área de 1600 m2.	272
816	ADELINO FIRMINO CONRADO MARIANA DA NAZARÉ PAIS Casados FOLGAROSA MAXIAL 2560 TORRES VEDRAS	P	64 Sec. JJ	Maxial	OMISSO	Norte: HERDEIROS DE CIPRIANO JORGE Sul: CAMINHO Nascente: CAMINHO Poente: CAMINHO	Este prédio tem natureza rústica, situa-se no lugar de Rebelo, compõe-se de terreno de cultura arvensê e mato, está inscrito no referido artigo matricial rústico 64 da Secção JJ e tem a área de 18560 m2.	1554
817	RICARDO JOSÉ CALAINHO DE AZEVEDO TEIXEIRA DUARTE RAQUEL MARIA STAPLETON DE GARCIA TEIXEIRA DUARTE Casados CASAL PINHEIRO MAXIAL 2560 TORRES VEDRAS	P	140 Sec. KK; U: 3212º.	Maxial	00516/180488			10794
817,1	RICARDO JOSÉ CALAINHO DE AZEVEDO TEIXEIRA DUARTE RAQUEL MARIA STAPLETON DE GARCIA TEIXEIRA DUARTE Casados CASAL PINHEIRO MAXIAL 2560 TORRES VEDRAS	P	143 Sec. KK	Maxial	00517/180488			1850
818	MANUEL FERREIRA LOPES DEOLINDA DA CONCEIÇÃO CORREIA CARVALHO LOPES Casados QUINTA CASTELO PICÃO ESTRADA DE BUCELAS 2615 ALVERCA	P	19 Sec. KK	Maxial	Num: 71884 Livro: B-184 Folha: 132 V			1031
819	MARIA DA ALELUIA FORTUNATO JOÃO SANTOS Casados TRAVESSA DO ADELINO, N.º 3 - SARGE 2560 TORRES VEDRAS	P	18 Sec. KK	Maxial	03369/20050512			3502
	JOSÉ MANUEL DE JESUS DOS SANTOS GABRIELA MARIA SIMÕES DA SILVA CARVALHO SANTOS Casados RUA FERNANDO PESSOA, LOTE 18, 1º DTO. PORTELA DA AZÓIA 2685 SANTA IRIA	P						
	DEOLINDA DE JESUS DOS SANTOS FARIA ALFREDO CAETANO FARIA Casados RUA DOS CANTEIROS, N.º 6 - LUGAR DE EREIRA MAXIAL 2560 TORRES VEDRAS	P						
	MANUEL BOTELHO ANTUNES MARIA DA LUZ JORGE CLAUDINO ANTUNES Casados RUA DO LAGARINHO, N.º 6 - FOLGAROSA MAXIAL 2560 TORRES VEDRAS	P						
	MARIA LEONOR DOS SANTOS RICARDO JOAQUIM FERREIRA RICARDO Casados RUA COMISSÃO DA ESTRADA EREIRA, LOUBAGUEIRA, N.º 3 - EREIRA MAXIAL 2560 TORRES VEDRAS	P						

Parcela N.º	Nomes de Proprietários, Possuidores (P), Usufrutuários (U) ou Titulares Inscritos (TI), Conjuges e Moradas	(P) (U) (TI) ou (TI)	Matriz: R: Rústica; U: Urbana; omissa.	Freguesia	Descrição Predial	Confrontações do Prédio	Declarações Complementares	Área de Serviço do Prédio (m2)
820 A	ANTÓNIO ALFREDO JORGE FOLGOROSA MAXIAL 2560 TORRES VEDRAS	TI	27 Sec. LL	Maxial	OMISSO	Norte: JOSÉ DOS SANTOS LUÍS E OUTROS Sul: JOSÉ RAMOS Nascente: JOSÉ DOS SANTOS LUÍS E OUTROS Poente: ESTRADA	Este prédio tem natureza rústica, situa-se no lugar de Choupim, compõe-se de terreno com oliveiras e vinha, está inscrito no referido artigo matricial rústico 27 da Secção LL e tem a área de 4200 m2.	127
820 B	JOSÉ DA SILVA FERREIRA OFÉLIA MARIA AUGUSTO FERREIRA Casados BECO DAS BELAS ARTES CAMPELOS 2530 LOURINHÃ	P						1680
822	JOÃO LUÍS DO ROSÁRIO BOTELHO CARLA SOFIA MOREIRA DE OLIVEIRA BOTELHO Casados ERMEGEIRA MAXIAL 2560 TORRES VEDRAS	P	34 Sec. LL	Maxial	02469/981127			92
	SÓNIA MARTA DO ROSÁRIO BOTELHO RUA DOS FORNOS CAMPELOS 2560 TORRES VEDRAS	P						
	PAULO JORGE DO ROSÁRIO BOTELHO ISABEL DE JESUS RODRIGUES Casados RUA CASAIS FORNOS CAMPELOS 2560 TORRES VEDRAS	P						
	ANABELA DO ROSÁRIO BOTELHO PREGANÇA DO MAR SANTA BÁRBARA 2560 LOURINHÃ	P						
823	MARIA ROSA DO CARMO JOSÉ FRANCISCO DO CARMO Casados RUA ALVES GOUVEIA, LETRA B - R/C OLIVAIS 1800 LISBOA	P	29 Sec. LL	Maxial	00818/271089			1489
824	MANUEL JORGE LUCAS MAXIAL 2560 TORRES VEDRAS	TI	30 Sec. LL	Maxial	OMISSO	Norte: MARIA ROSA DO CARMO Sul: ONOFRE LUÍS E ANTÓNIO JOÃO Nascente: MARIA ROSA DO CARMO Poente: ONOFRE LUÍS	Este prédio tem natureza rústica, situa-se no lugar de Sítio das Pedrinhas, compõe-se de terreno de cultura arvense, oliveiras e vinha, está inscrito no referido artigo matricial rústico 30 da Secção LL e tem a área de 1680 m2.	531
	EDUARDO AUGUSTO JORGE MARIA DA GRAÇA ONOFRE FERREIRA JORGE Casados RUA DA ESCOLA PRIMÁRIA, N.º 11 MAXIAL 2560 TORRES VEDRAS	P						
826	ONOFRE LUÍS DIAMANTINA MENDES Casados RUA DOS CANTEIROS, N.º 1 MAXIAL 2560 TORRES VEDRAS	P	31 Sec. LL	Maxial	02859/20010406			287
827	ANTÓNIO JOÃO VILA SECA MAXIAL 2560 TORRES VEDRAS	TI	32 Sec. LL	Maxial	OMISSO	Norte: ONOFRE LUÍS Sul: ANTÓNIO JOÃO Nascente: ONOFRE LUÍS Poente: ALBERTINA DA CONCEIÇÃO FELICIANO TEODORO	Este prédio tem natureza rústica, situa-se no lugar de Pedrinhas, compõe-se de terreno de cultura arvense, oliveiras e vinha, está inscrito no referido artigo matricial rústico 32 da Secção LL e tem a área de 2360 m2.	176
	TEODORO DOS PRAZERES JOÃO RUA DOS MOINHOS, N.º 10 - VILA SECA MAXIAL 2560 TORRES VEDRAS	P						
828	JOÃO ANTUNES DO PATROCÍNIO MARIA DA CONCEIÇÃO FELICIANO Casados ESTAÇÃO NACIONAL DE FLURICULTURA VIEIRA NATIVIDADE 2460 ALCOBACA	P	39 Sec. LL	Maxial	03361/20050418			265
829	ANTÓNIO PANCADARES GOMES HORTENSE DA PIEDADE TIMÓTEO GOMES Casados RUA DA ESCOLA, N.º 12 - LOBAGUEIRA MAXIAL 2560 TORRES VEDRAS	P	41 Sec. LL	Maxial	02877/20010507			1266
1001	ANTÓNIO DOS SANTOS FERREIRA ADILIA DA PIEDADE LUÍS Casados RUA SPORTING CLUBE DA SERRA, N.º 2 MAXIAL 2560 TORRES VEDRAS	P	40 Sec. LL	Maxial	00644/071288			2904
1002	ÓTILIA DA ENCARNAÇÃO ANTUNES GOMES JOSÉ DOMINGOS DOS SANTOS GOMES Casados URBANIZAÇÃO CHECLOS - RUA F. LOPES GRAÇA, N.º 364, R/C DTO. 2775 CARCAVELOS	P	44 Sec. LL	Maxial	02723/20000606			640

Parcela N.º	Nomes de Proprietários, Possuidores (P), Usufrutuários (U) ou Titulares Inscritos (TI), Conjuges e Moradas	(P) (U) ou (TI)	Matriz: R: Rústica; U: Urbana; omissa.	Freguesia	Descrição Predial	Confrontações do Prédio	Declarações Complementares	Área de Serviço do Prédio (m2)
1005 A	ANTÓNIO MANUEL ALEXANDRE CONCEIÇÃO JOAQUINA NOBRE ALEXANDRE Casados PAULA CABANAS DE TORRES 2580 ALENQUER	P	46 Sec. LL	Maxial	OMISSO	Norte: ANTÓNIO ALFREDO JORGE, JOSÉ ALBERTO BOTELHO, ANTÓNIO LUÍS CAÇAROLA, LUÍS DOS SANTOS, FRANCISCO ANTÓNIO, JOSÉ JOAQUIM, HELIODORO EDUARDO, CAMINHO E RICARDO JOÃO Sul: ESTRADA Nascente: ESTRADA Poente: CARLOS JOSÉ FERREIRA E OUTROS	Este prédio tem natureza rústica, situa-se no lugar de Sítio da Cheira, compõe-se de terreno de cultura arvense e mato, está inscrito no referido artigo matricial rústico 46 da Secção LL e tem a área de 18000 m2.	1286
	DIMAS MANUEL ALEXANDRE OLGA MARIA DA SILVA ALEXANDRE Casados AV. D. RODRIGO DA CUNHA, N.º 5 - 3º C 1700 LISBOA	P						
	FRANCISCO MANUEL ALEXANDRE E.U.A.	P						
	HERDEIROS DE MANUEL ALEXANDRE JÚNIOR PAÚL 2580 ALENQUER	TI						
	TOMÁS ALEXANDRE MARGARIDA FELISMINA DE MATOS ALEXANDRE Casados PAULA CABANAS DE TORRES 2580 ALENQUER	P						
1005 B								927
1006	LUÍS MIGUEL FRANCISCO BOTELHO GRAÇA MARIA FRANCISCO CORREIA BOTELHO Casados RUA VITOR MANUEL FORTUNATO, N.º 10 - VILA SECA MAXIAL 2560 TORRES VEDRAS	P	U:omisso	Maxial	03217/20040106			585
1008 A	ARTUR JORGE LUÍS FERREIRA RUA SPORTING CLUBE MAXIAL 2560 TORRES VEDRAS	P	1 Sec. LL; 53 Sec. LL.	Maxial	01160/911108			2309
1008 B								4190
1009	CLEMENTINA DA PURIFICAÇÃO FERREIRA SANTOS JOSÉ ALFREDO DOS SANTOS Casados VILA SECA MAXIAL 2560 TORRES VEDRAS	P	48 Sec. LL	Maxial	00452/051187			552
1010	MÁRIO FERNANDO HENRIQUES DO CARMO MARIA FERNANDA MARTINHO DO CARMO Casados RUA 5 DE OUTUBRO, N.º 7- LOUBAGUEIRA MAXIAL 2560 TORRES VEDRAS	P	49 Sec. LL	Maxial	01939/951011			244
	MARIANA HENRIQUES MAXIAL 2560 TORRES VEDRAS	U						
1011	ALBINO DA CONCEIÇÃO FERREIRA LEONILDE DA ANUNCIÇÃO MONTEIRO Casados VILA SECA MAXIAL 2560 TORRES VEDRAS	P	50 Sec. LL	Maxial	00237/290886			274
1012	ALEXANDRINA DO SACRAMENTO RUA MATIAS FILIPE, N.º 3 PORTO SALVO 2780 OEIRAS	P	51 Sec. LL	Maxial	OMISSO	Norte: REGUEIRA Sul:SERVENTIA Nascente: ALBINO DA CONCEIÇÃO FERREIRA Poente: MANUEL LOURENÇO PEREIRA	Este prédio tem natureza rústica, situa-se no lugar de Cheiras, compõe-se de terreno de cultura arvense, está inscrito no referido artigo matricial rústico 51 da Secção LL e tem a área de 1480 m2.	114
	VIRGÍNIA DE JESUS REIS TRAVESSA DE MONSERRATE, N.º 18 - R/C DTO. 4450 MATOSINHOS	P						
1013	MANUEL LOURENÇO PEREIRA MARIA MANUELA ROSAS DE OLIVEIRA PEREIRA Casados TRAVESSA MONSERRATE, N.º 18 - R/C DTO. 4450 MATOSINHOS	P	52 Sec. LL	Maxial	00196/090586			183
1017	MANUEL GOMES ALBERTO ELVIRA DOS PRAZERES SANTOS CARREGA ALBERTO Casados CASAL DA CAPELA MAXIAL 2560 TORRES VEDRAS	P	51 Sec. HH	Maxial	OMISSO	Norte: RIO Sul:MARIA ERMELINDA CONCEIÇÃO Nascente: CAMINHO Poente: PEDRO GOMES LUÍS	Este prédio tem natureza rústica, situa-se no lugar de Mata do Pedro, compõe-se de terreno de cultura arvense, está inscrito no referido artigo matricial rústico 51 da Secção HH e tem a área de 4320 m2.	2465

Parcela N.º	Nomes de Proprietários, Possuidores (P), Usufrutuários (U) ou Titulares Inscritos (TI), Conjuges e Moradas	(P) (U) ou (TI)	Matriz: R: Rústica; U: Urbana; omissa.	Freguesia	Descrição Predial	Confrontações do Prédio	Declarações Complementares	Área de Serviço do Prédio (m2)
1018	MARIA ERMELINDA CONCEIÇÃO GOMES CASAL DA CAPELA MAXIAL 2560 TORRES VEDRAS	TI	52 Sec. HH	Maxial	OMISSO	Norte: MANUEL GOMES ALBERTO Sul: LUIS GUERRA Nascente: CAMINHO Poente: PEDRO GOMES LUIS	Este prédio tem natureza rústica, situa-se no lugar de Mato da Pedra, compõe-se de terreno de cultura arvenses, está inscrito no referido artigo matricial rústico 52 da Secção HH e tem a área de 4360 m2.	466
	MARIA ERMELINDA CONCEIÇÃO CASAL DA CAPELA MAXIAL 2560 TORRES VEDRAS	P						
1019	PEDRO GOMES LUIS IRENE DA CONCEIÇÃO Casados EREIRA MAXIAL 2560 TORRES VEDRAS	P	59 Sec. HH	Maxial	00009/071284			277
1020	CARLOS MANUEL DOS SANTOS GOMES LUIISA ODETE VITORINO DOS SANTOS GOMES Casados RUA CIDADE DE TORRES VEDRAS, N.º 42 MAXIAL 2560 TORRES VEDRAS	P	58 Sec. HH	Maxial	02293/971110			2909
1022	ANTÓNIO GOMES ALBERTO MARIA DE JESUS GERTRUDES JORGE Casados RUA EREIRA MAXIAL 2560 TORRES VEDRAS	P	34 Sec. HH	Maxial	00466/251187		Este prédio confronta a nascente com ribeiro.	1089
1024	ANTÓNIO LUIS MARIA ADELAIDE GOMES Casados EREIRA MAXIAL 2560 TORRES VEDRAS	P	33 Sec. HH	Maxial	00800/200989			2033
1025	CARLOS ALBERTO CLEMENTE EDUARDO MARIA GERTRUDES EDUARDO CLEMENTE Casados ERMEGEIRA MAXIAL 2560 TORRES VEDRAS	P	32 Sec. HH	Maxial	01033/261290			103
1026	MANUEL RICARDO BOTELHO IVONE FELICIANA DINIS Casados RUA ALBERTO AUGUSTO SILVEIRA, N.º 15 - VILA SECA MAXIAL 2560 TORRES VEDRAS	P	47 Sec. HH	Maxial	02608/991126			1505
	JOSÉ RICARDO BOTELHO MARIA CUSTÓDIA LOURENÇO GONÇALVES BOTELHO Casados TRAVESSA 1º DE MAIO, N.º 4 - EREIRA MAXIAL 2565 TORRES VEDRAS	P						
1027,1 A	MANUEL MIGUEL CORREIA MARIA MANUELA DA CONCEIÇÃO BRAY Casados GAVINHEIRA SANTANA DA CARNOTA 2580 ALENQUER	P	56 Sec. GG; U:297º.	Maxial	Num: 7732 Livro: B-20 Folha: 126		A parte urbana deste prédio tem a área total de 2760 m2, é composta de casa de habitação com dois andares com dezasseis divisões sendo oito em cada andar, com a área de 168 m2, nove dependências com a área de 969 m2 e pátio com a área de 1628 m2.	3098
	ARGENTINO MIGUEL CORREIA JUVENTINA DOS PRAZERES CAETANO Casados RUA TENENTE CORONEL JOÃO LUIS DE MOURA, 40-42 2590 SOBRAL MONTE AGRAÇO	P						
	SILVESTRE CAETANO CORREIA EREIRA MAXIAL 2560 TORRES VEDRAS	P						
	JOÃO JORGE CORREIA MARIA DOS PRAZERES ANTUNES Casados RUA FRANCISCO SÁ CARNEIRO N.º 1.VIV CORREIA CONSOLAÇÃO 2520 PENICHE	P						
	ANTÓNIO MIGUEL CORREIA CASAL DO ARNEIRO VELHO MAXIAL 2560 TORRES VEDRAS	P						
	MARIA ADELINA CAETANO CORREIA EREIRA 2560 TORRES VEDRAS	P						
	ADELINA DA CONCEIÇÃO MAXIAL 2560 TORRES VEDRAS	P						

Parcela N.º	Nomes de Proprietários, Possuidores (P), Usufrutuários (U) ou Titulares Inscritos (TI), Conjuges e Moradas	(P) (U) ou (TI)	Matriz: R: Rústica; U: Urbana; omissa.	Freguesia	Descrição Predial	Confrontações do Prédio	Declarações Complementares	Área de Serviço do Prédio (m2)
1027,1 B	JOSÉ CORREIA CAIXINHAS ARNEIRO VELHO MAXIAL 2560 TORRES VEDRAS	TI						2171
1027,1 C								4735
1028	ILÍDIO RODRIGUES LOPES MAXIAL 2560 TORRES VEDRAS	TI	57 Sec. GG	Maxial	01740/940913			522
	FELICIDADE BARBOSA DIAS B.º DAS COVAS - PÁTEO FILIPE JOSÉ DIAS MAXIAL 2560 TORRES VEDRAS	TI						
	ELIZABETE MARIA BARBOSA LOPES ANICETO B.º DAS COVAS - PÁTEO FILIPE JOSÉ DIAS MAXIAL 2560 TORRES VEDRAS	P						
1029	MANUEL JOAQUIM LOUBAGUEIRA MAXIAL 2560 TORRES VEDRAS	TI	58 Sec. GG	Maxial	OMISSO	Norte: JOSÉ LUÍS Sul: JOSÉ CORREIA CAIXINHAS Nascente: ELIZABETE MARIA BARBOSA LOPES ANICETO Poente: MARIA AMÉLIA CORREIA HENRIQUES FÉLIX	Este prédio tem natureza rústica, situa-se no lugar de Casais, compõe-se de terreno de eucalíptal, mato e vinha, está inscrito no referido artigo matricial rústico 58 da Secção GG e tem a área de 4320 m2.	223
	JOSÉ MANUEL NUNES ESTRADA MUNICIPAL, N.º 3 MAXIAL 2560 TORRES VEDRAS	P						
1030	MARIA AMÉLIA CORREIA HENRIQUES FÉLIX FRANCISCO GERVÁSIO FÉLIX Casados RUA DO OUTEIRIÇO, N.º 2 - LOUBAGUEIRA MAXIAL 2560 TORRES VEDRAS	P	59 Sec. GG	Maxial	02545/990504			34
1031	JOÃO CORREIA CASAL DO ARNEIRO VELHO - VILA SECA MAXIAL 2560 TORRES VEDRAS	TI	60 Sec. GG	Maxial	OMISSO	Norte: JOÃO CUNHA Sul: JOSÉ CORREIA CAIXINHAS Nascente: MARIA AMÉLIA CORREIA HENRIQUES FÉLIX Poente: JOSÉ MANUEL GOMES ONOFRE	Este prédio tem natureza rústica, situa-se no lugar de Sítio da Mata, compõe-se de terreno de cultura arvenses, vinha, pessegueiros e pinhal, está inscrito no referido artigo matricial rústico 60 da Secção GG e tem a área de 1280 m2.	206
	ANTÓNIO DA CONCEIÇÃO ALVES IRIA CORREIA Casados CASAIS DA CAPELA MAXIAL 2560 TORRES VEDRAS	P						
1032	JOSÉ MANUEL GOMES ONOFRE MARIA CAMILA MARTINS FÉLIX ONOFRE Casados RUA ESTRADA MUNICIPAL, N.º 4 - LOUBAGUEIRA MAXIAL 2560 TORRES VEDRAS	P	63 Sec. GG	Maxial	OMISSO	Norte: JOAQUIM MATIAS Sul: ANTÓNIO DOS SANTOS PANCADARES Nascente: JOÃO CORREIA Poente: MANUEL MARTINHO	Este prédio tem natureza rústica, situa-se no lugar da Mata, compõe-se de terreno com vinha, macieiras e mato, está inscrito no referido artigo matricial rústico 63 da Secção GG e tem a área de 3600 m2.	668
1033	MARIANA DA CONCEIÇÃO MALAQUIAS LOUBAGUEIRA MAXIAL 2560 TORRES VEDRAS	P	67 Sec. GG; 68 Sec. GG.	Maxial	Num: 77835 Livro: B-201 Folha: 7 V			623
	MANUEL MARTINHO LUGAR A-DOS-RUIVOS CARVALHAL 2540 BOMBARRAL	TI						
	MÁRIO FERNANDO HENRIQUES DO CARMO MARIA FERNANDA MARTINHO DO CARMO Casados RUA 5 DE OUTUBRO, N.º 7 - LOUBAGUEIRA MAXIAL 2560 TORRES VEDRAS	P						
1035	ARMANDO FRANCO EDUARDO ELVIRA DA PIEDADE ONOFRE EDUARDO Casados RUA PARQUE INFANTIL, N.º 1 - LOUBAGUEIRA MAXIAL 2560 TORRES VEDRAS	P	62 Sec. GG	Maxial	00433/270887			918
1036	JOSÉ LUÍS ESTEVES MARIA JOSEFINA ANTUNES VICENTE ESTEVES Casados RUA JARDIM INFANTIL, N.º 24 - LOUBAGUEIRA MAXIAL 2560 TORRES VEDRAS	P	73 Sec. GG	Maxial	02848/20010314			427
1037	JOSÉ LUÍS ESTEVES MARIA JOSEFINA ANTUNES VICENTE ESTEVES Casados RUA JARDIM INFANTIL, N.º 24 - LOUBAGUEIRA MAXIAL 2560 TORRES VEDRAS	P	74 Sec. GG	Maxial	Num: 52350 Livro: B-133 Folha: 75 V			463


Parcela N.º	Nomes de Proprietários, Possuidores (P), Usufrutuários (U) ou Titulares Inscritos (TI), Conjuges e Moradas	(P) (U) ou (TI)	Matriz: R: Rústica; U: Urbana; omissa.	Freguesia	Descrição Predial	Confrontações do Prédio	Declarações Complementares	Área de Serviço do Prédio (m2)
1038	FRANCISCO GOMES ALBERTO MARIA ADELAIDE CARVALHAL ALBERTO Casados RUA DE S. MATEUS, N.º 37 - LOUBAGUEIRA MAXIAL 2560 TORRES VEDRAS	P	75 Sec. GG	Maxial	OMISSO	Norte: JOSÉ SERAFIM Sul: ANTONIO LUÍS Nascente: JOSÉ LUÍS ESTEVES Poente: JOÃO LOURENÇO	Este prédio tem natureza rústica, situa-se no lugar da Mata, compõe-se de terreno com vinha e pereiras, está inscrito no referido artigo matricial rústico 75 da Secção GG e tem a área de 1600 m2.	318
1039	JOÃO LOURENÇO MARIA DOS ANJOS COSME Casados RUA PRINCIPAL, N.º 1 - LOUBAGUEIRA MAXIAL 2560 TORRES VEDRAS	P	76 Sec. GG	Maxial	Num: 31543 Livro: B-81 Folha: 29 V			331
1040	SEBASTIÃO HENRIQUES DO CARMO MARIA JÚLIA ESTEVES DO CARMO Casados RUA OUTEIRIÇO, N.º 1 - LOUBAGUEIRA MAXIAL 2560 TORRES VEDRAS	P	77 Sec. GG	Maxial	01934/951011			431
	MARIANA HENRIQUES LOUBAGUEIRA MAXIAL 2560 TORRES VEDRAS	U						
1041	ARMANDO FRANCO EDUARDO ELVIRA DA PIEDADE ONOFRE EDUARDO Casados RUA PARQUE INFANTIL, N.º 1 - LOUBAGUEIRA MAXIAL 2560 TORRES VEDRAS	P	78 Sec. GG	Maxial	01053/040291			564
1042	JÚLIO LUÍS DE SOUSA MARIA IVONE HORTA DA FRANÇA SOUSA Casados BAIRRO DOS AMEIS DE BAIXO, N.º 11 2560 TORRES VEDRAS	P	79 Sec. GG	Maxial	01421/930128			1219
	LAURINDA DA CONCEIÇÃO SOUSA TRIGUEIROS RUA SERPA PINTO, N.º 81 - 2º 2560 TORRES VEDRAS	P						
	MARIA CELESTE SOUSA DE FIGUEIREDO FERNANDO PEREIRA DE FIGUEIREDO Casados RUA LEONEL TRINDADE, N.º 18 2560 TORRES VEDRAS	P						
1043	JÚLIO LUÍS DE SOUSA MARIA IVONE HORTA DA FRANÇA SOUSA Casados BAIRRO AMEIS DE BAIXO, N.º 11 2560 TORRES VEDRAS	P	80 Sec. GG	Maxial	00951/200690			3678
	LAURINDA DA CONCEIÇÃO SOUSA TRIGUEIROS RUA SERPA PINTO, N.º 81 - 2º 2560 TORRES VEDRAS	P						
	MARIA CELESTE SOUSA DE FIGUEIREDO FERNANDO PEREIRA DE FIGUEIREDO Casados RUA LEONEL TRINDADE, N.º 18 2560 TORRES VEDRAS	P						
1045	ROGÉRIO PAULO FIALHO GONÇALVES TERESA MARIA BARATA GOMES GONÇALVES Casados ESTRADA MUNICIPAL, N.º 5 - LOUBAGUEIRA MAXIAL 2560 TORRES VEDRAS	P	21 Sec. FF (parte)	Maxial	02057/960604			1430
1046	FERNANDO FAUSTINO ROQUE DO VALE MARIA MARGARIDA DOS SANTOS BRILHA ROQUE DO VALE Casados RUA TERESA JESUS PEREIRA, N.º 32 - 2º ESQº 2560 TORRES VEDRAS	P	2 Sec. FF	Maxial	03265/20040928			9018
1046,1	CARLOS CARVALHO, SERVIÇOS E GESTÃO, LDA. TRAVESSA CONDESSA RIO, N.º 2 A 1200-124 LISBOA	P	99 Sec. EE; 103 Sec. FF; U:446º.	Maxial	02371/980402		Este prédio encontra-se actualmente inscrito na matriz predial urbana da referida freguesia sob o artigo 446º e sob os artigos rústicos 99 da Secção EE e 103 da Secção FF o qual proveio do artigo rústico 3 da Secção FF da mesma freguesia.	253

Parcela N.º	Nomes de Proprietários, Possuidores (P), Usufrutuários (U) ou Titulares Inscritos (TI), Conjuges e Moradas	(P) (U) (TI)	Matriz: R: Rústica; U: Urbana; omissa.	Freguesia	Descrição Predial	Confrontações do Prédio	Declarações Complementares	Área de Serviço do Prédio (m2)
1047	ANTERO DA PIEDADE EDUARDO MARIA DAS NEVES COSTA NUNES EDUARDO Casados RUA CIDADE TORRES VEDRAS, N.º 31 - ERMEGEIRA MAXIAL 2560 TORRES VEDRAS	P	101 Sec. FF	Maxial	00102/010885		Este prédio encontra-se actualmente inscrito na matriz predial rústica da referida freguesia sob o artigo 101 da Secção FF, que corresponde ao anterior artigo rústico 1 da Secção FF e às parcelas 21 e 22 do artigo 90 da Secção EE da mesma freguesia.	7694
1048	VASCO MANUEL NEIVA VIEIRA CORREIA ANNE FRANÇOISE LÉONIE GWISLAINE ARQUIN NEIVA CORREIA Casados RUA GUILHERME GOMES FERNANDES, N.º 11 2765 CASCAIS	P	39 Sec. C	Monte Redondo	00344/950616			3471
	MARIA CONSTANÇA NEIVA VIEIRA CORREIA PRAÇA NUNO RODRIGUES DOS SANTOS, N.º 11 - 1.º DTO. 1000 LISBOA	P						
	PEDRO MIGUEL VIEIRA NEIVA CORREIA MARIA JOANA CASTELO BRANCO DE ASSIS TEIXEIRA NEIVA CORREIA Casados RUA BRIGHTON, 21 2760 MONTE ESTORIL	P						
	JOSÉ ANTÓNIO VIEIRA NEIVA CORREIA MARIA DO ROSÁRIO SANCHES DA GAMA FIALHO NEIVA CORREIA Casados QUINTA DO CASAL MADEIRA 2560 TORRES VEDRAS	P						
	MARIA DE FÁTIMA VIEIRA NEIVA CORREIA ROBERT VAN AUSWAARON Casados PRAÇA NUNO RODRIGUES DOS SANTOS, N.º 11 - 1.º DTO. 1000 LISBOA	P						
	MARIA DA GRAÇA VIEIRA NEIVA CORREIA RIBEIRO PRAÇA DE ALVALADE, N.º 10 - 5.º 1000 LISBOA	P						
	ANTÓNIO FILIPE VIEIRA NEIVA CORREIA MARIA DO ROSÁRIO RODRIGUES SABINO SILVA NEIVA CORREIA Casados RUA DE SÃO BOAVENTURA, N.º 43 - 1.º 1000 LISBOA	P						
	MARIA CÂNDIDA VIEIRA NEIVA CORREIA QUINTA DO PORTO FRANCO - ATALAIA 2580 ALENQUER	P						
	RUI JORGE VIEIRA NEIVA CORREIA MARIA DO CARMO DE CASTRO DE BRAGANÇA NEIVA CORREIA Casados QUINTA DA PONTE - RUNA 2560 TORRES VEDRAS	P						
1049	CASA CASTRO & MELO - SOCIEDADE CIVIL RUA PADRE AMÉRICO, N.º 20 D - 1.º ESQ.º 1600 LISBOA	P	37 Sec. C	Monte Redondo	OMISSO	Norte: CASA JUNCAL E CASA TARMEA Sul: SEBASTIÃO DE MELO FALCÃO TRIGOSO Nascente: HERDEIROS DE RUI ABREU CORREIA Poente: INSTITUTO DE ACÇÃO SOCIAL DAS FORÇAS ARMADAS (IASFA)	Este prédio tem natureza rústica, situa-se no lugar de Vale Silva, compõe-se de terreno de pinhal, dependência agrícola, vinha, pomar de citrinos, pessegueiros e pereiras, está inscrito no referido artigo matricial rústico 37 da Secção C e tem a área de 37000 m2.	2369
1050 A	INSTITUTO DE ACÇÃO SOCIAL DAS FORÇAS ARMADAS (IASFA) RUA PEDRO NUNES, N.º 8 1050 LISBOA	P	20 Sec. C ; U:521º	Monte Redondo	00609/20040220			8703
1050 B								125
1052 (continua)	MARIA DO CARMO DOS SANTOS ABREU BRILHA RUA MARIA BARRETO BASTOS, N.º 14, 3.º ESQ. 2560 TORRES VEDRAS	P	U:650º	Monte Redondo	00366/960115		Este prédio encontra-se actualmente inscrito na matriz predial urbana da referida freguesia sob o artigo 650.º.	1890
	MARIA ADELINA ABREU DOS SANTOS BRILHA DE CARVALHO QUINTAS JOSÉ JOAQUIM DE CARVALHO QUINTAS Casados RUA LAGARES D'EL REI, LOTE 1335, 4.º DTO. 1000 LISBOA	P						
	ISAURA MARIA DOS SANTOS BRILHA LOPES BAPTISTA ROMÃO AUGUSTO DA COSTA LOPES BAPTISTA Casados RUA ANTÓNIO BATALHA REIS, N.º 5, 2.º DTO. 2560 TORRES VEDRAS	P						


Parcela N.º	Nomes de Proprietários, Possuidores (P), Usufrutuários (U) ou Titulares Inscritos (TI), Conjuges e Moradas	(P) (U) ou (TI)	Matriz: R: Rústica; U: Urbana; omissa.	Freguesia	Descrição Predial	Confrontações do Prédio	Declarações Complementares	Área de Serviço do Prédio (m2)
(continuação) 1052	MARIA DO CARMO DOS SANTOS BRILHA VALE SARREIRA DAVID MAXIMINO DO VALE DIAS SARREIRA Casados RUA VASCO DA GAMA, N.º 6 PONTE DO ROL 2560 TORRES VEDRAS	P						
	CARLOS DIAMANTINO DOS SANTOS BRILHA RUA ANTÓNIO BATALHA REIS, N.º 5 - 2.º ESQ. 2560 TORRES VEDRAS	TI						
1052,1	MARIA ADELINA ABREU DOS SANTOS BRILHA DE CARVALHO QUINTAS JOSÉ JOAQUIM DE CARVALHO QUINTAS Casados RUA LAGARES D'EL REI, LOTE 1335, 4.º DTO. 1000 LISBOA	P	U:649º	Monte Redondo	00365/960115		Este prédio encontra-se actualmente inscrito na matriz predial urbana da referida freguesia sob o artigo 649º.	835
	ISAURA MARIA DOS SANTOS BRILHA LOPES BAPTISTA ROMÃO AUGUSTO DA COSTA LOPES BAPTISTA Casados RUA ANTÓNIO BATALHA REIS, N.º 5, 2.º DTO. 2560 TORRES VEDRAS	P						
	MARIA DO CARMO DOS SANTOS BRILHA VALE SARREIRA DAVID MAXIMINO DO VALE DIAS SARREIRA Casados RUA VASCO DA GAMA, N.º 6 PONTE DO ROL 2560 TORRES VEDRAS	P						
	CARLOS DIAMANTINO DOS SANTOS BRILHA RUA ANTÓNIO BATALHA REIS, N.º 5 - 2.º ESQ. 2560 TORRES VEDRAS	TI						
1053	SEMAL - SOCIEDADE EBORENSE DE MÁQUINAS AGRÍCOLAS, LDA. RUA ALCARCOVA DE BAIXO, N.º 53 7000 ÉVORA	P	33 Sec. B ; U:190º	Monte Redondo	Num: 70066 Livro: B-179 Folha: 144			1044
1054	MARIA ROQUE DO VALLE RUA DAS TRINAS, N.º 59 - 3.º ESQº F 1000 LISBOA	P	25 Sec. B ; 27 Sec. B	Monte Redondo	Num: 62434 Livro: B-159 Folha: 98 V			4893
1055	RUI JORGE VIEIRA NEIVA CORREIA MARIA DO CARMO DE CASTRO DE BRAGANÇA NEIVA CORREIA Casados QUINTA DA PONTE - RUNA 2560 TORRES VEDRAS	P	24 Sec. B	Monte Redondo	00348/950616			257
	MARIA CONSTANÇA NEIVA VIEIRA CORREIA PRAÇA NUNO RODRIGUES DOS SANTOS, N.º 11 - 1.º DTO. 1000 LISBOA	P						
	PEDRO MIGUEL VIEIRA NEIVA CORREIA MARIA JOANA CASTELO BRANCO DE ASSIS TEIXEIRA NEIVA CORREIA Casados RUA BRIGHTON, 21 2760 MONTE ESTORIL	P						
	JOSÉ ANTÓNIO VIEIRA NEIVA CORREIA MARIA DO ROSÁRIO SANCHES DA GAMA FIALHO NEIVA CORREIA Casados QUINTA DO CASAL MADEIRA 2560 TORRES VEDRAS	P						
	VASCO MANUEL NEIVA VIEIRA CORREIA ANNE FRANÇOISE LÉONIE GWISLAINE ARQUIN NEIVA CORREIA Casados RUA GUILHERME GOMES FERNANDES, N.º 11 2765 CASCAIS	P						
	MARIA DA GRAÇA VIEIRA NEIVA CORREIA RIBEIRO PRAÇA DE ALVALADE, N.º 10 - 5.º 1000 LISBOA	P						
	ANTÓNIO FILIPE VIEIRA NEIVA CORREIA MARIA DO ROSÁRIO RODRIGUES SABINO SILVA NEIVA CORREIA Casados RUA DE SÃO BOAVENTURA, N.º 43 - 1.º 1000 LISBOA	P						
	MARIA CÂNDIDA VIEIRA NEIVA CORREIA QUINTA DO PORTO FRANCO - ATALAIÁ 2580 ALENQUER	P						
	MARIA DE FÁTIMA VIEIRA NEIVA CORREIA ROBERT VAN AUSWAARON Casados PRAÇA NUNO RODRIGUES DOS SANTOS, N.º 11 - 1.º DTO. 1000 LISBOA	P						

Parcela N.º	Nomes de Proprietários, Possuidores (P), Usufrutuários (U) ou Titulares Inscritos (TI), Conjuges e Moradas	(P) (U) ou (TI)	Matriz: R: Rústica; U: Urbana; omissa.	Freguesia	Descrição Predial	Confrontações do Prédio	Declarações Complementares	Área de Serviço do Prédio (m2)
1056	JOSÉ ANTÓNIO MACHADO MACIEL BELEZA FERRAZ MARIA TERESA CLIMACO DE OLIVEIRA MACIEL BELEZA FERRAZ Casados CAMPO CAMILO CASTELO BRANCO BLOCO S. JOSÉ 1º 4750 BARCELOS	P	22 Sec. B	Monte Redondo	Num: 44927 Livro: B-115 Folha: 39			6063
1057	VITOR ALBERTO SANTOS CORREIA LAURINDA MARIANA DA SILVA VEIGA CORREIA Casados R. DO PASSEIO VILA EXPO - PORTA 4.40 - LL01 - 1º FRT. ED. B2 1900 LISBOA	P	21 Sec. B	Monte Redondo	00087/270488			746
	EDITE FERREIRA DOS SANTOS CORREIA RAMALHAL 2560 TORRES VEDRAS	P						
1058 A	SARTAL - SOCIEDADE AGRÍCOLA DE REPOVOAMENTO FLORESTAL, LDA CERÂMICA TORRIENSE OUTEIRO DA CABEÇA 2560 TORRES VEDRAS	P	3 Sec. G3; U:omisso.	Monte Redondo	OMISSO	Norte: CASAL DO GIL E REGUEIRA Sul:ESTRADA Nascente: CAMINHO Poente: LIMITE DE FREGUESIA DO RAMALHAL	Este prédio tem natureza mista, situa-se no lugar de Quinta das Lapas (parte) e tem a área total de 546400 m2. A parte rústica compõe-se de terreno de eucaliptal, pinhal, cultura arvense, macieiras, pereiras, terreno estéril, dependência agrícola, pessegueiros e vinha, está inscrito no referido artigo matricial rústico 3 da Secção G3 e tem a área de 546362 m2; a parte urbana está omissa na matriz e tem a área de 38 m2.	9696
1058 B								4479
1058 C								252
1058,2 (continua)	MARIA LUÍSA CLÍMACO DE SOUSA E BRITO MORENO ALBERTO CONDE MORENO Casados RUA PROF. MARK ATHIAS, TORRE AL, 2º A 1000 LISBOA	P	11 Sec. A	Monte Redondo	00627/20050419			4849
	JOAQUIM ANTÓNIO CLÍMACO PEREIRA DA SILVA AV. ESTADOS UNIDOS DA AMÉRICA, N.º 68, 3º 1000 LISBOA	P						
	MARIA CRISTINA DE MIRANDA CLÍMACO PEREIRA JOSÉ MAXIMIANO DE ALBUQUERQUE ALMEIDA LEITÃO Casados ESTRADA DE BENFICA, N.º 625, 2º DTO. 1000 LISBOA	P						
	ANTÓNIO INÁCIO DE MIRANDA CLÍMACO PEREIRA ORDASQUEIRA MATACÃES 2560 TORRES VEDRAS	P						
	MANUEL AUGUSTO DE MIRANDA CLÍMACO PEREIRA ORDASQUEIRA MATACÃES 2560 TORRES VEDRAS	P						
	VASCO JOSÉ DE MIRANDA CLÍMACO PEREIRA ORDASQUEIRA MATACÃES 2560 TORRES VEDRAS	P						
	MARIA FERNANDA CLIMACO PEREIRA DE SOUSA E BRITO JOÃO MARIA DE SOUSA E BRITO Casados 2460 ALCOBAÇA	P						
	MARIA MADALENA CLÍMACO DE SOUSA E BRITO VAZ JOSÉ ALFREDO MANITA VAZ Casados RUA PROF. AIRES DE SOUSA, N.º 12, 2º A 1000 LISBOA	P						
	PEDRO DE MIRANDA CLÍMACO PEREIRA MARIA JOÃO GIL DIAS DE ALMEIDA Casados ORDASQUEIRA MATACÃES 2560 TORRES VEDRAS	P						
	JOSÉ INÁCIO CLÍMACO DE SOUSA E BRITO MONIQUE REPKA DE SOUSA E BRITO Casados RUA PROF. MARK ATHIAS, LOTE A 2, 2º B 1000 LISBOA	P						

Parcela N.º	Nomes de Proprietários, Possuidores (P), Usufrutuários (U) ou Titulares Inscritos (TI), Conjuges e Moradas	(P) (U) (TI)	Matriz: R: Rústica; U: Urbana; omissa.	Freguesia	Descrição Predial	Confrontações do Prédio	Declarações Complementares	Área de Servidão do Prédio (m2)
(continuação) 1058,2	JOSÉ MANUEL DE CARVALHO CLÍMACO PEREIRA MARIA NATÁLIA FERREIRA BATISTA MOTA CLÍMACO PEREIRA Casados RUA PEDRO ÁLVARES CABRAL, N.º 31 2540 BOMBARRAL	P						
	ANTÓNIO JOSÉ DE CARVALHO CLÍMACO PEREIRA MARIA MARLENE PATRÍCIO RAMOS CLÍMACO PEREIRA Casados TRAVESSA LÉGUA DA PÓVOA, N.º 5 - 5º FRT 1000 LISBOA	P						
	EMA DE JESUS CLÍMACO ANTÓNIO ALEXANDRE PEREIRA DA SILVA Casados AV. ESTADOS UNIDOS DA AMÉRICA, N.º 68 - 3º 1700-168 LISBOA	P						
	AUGUSTO INÁCIO CLÍMACO PEREIRA ANA CRISTINA VIEIRA DE MIRANDA CLÍMACO PEREIRA Casados ORDASQUEIRA MATAÇÃES 2560 TORRES VEDRAS	P						
	MARIA DO CARMO CLÍMACO PEREIRA MONTEIRO DE OLIVEIRA MARCOS ANTÓNIO DO NASCIMENTO MONTEIRO DE OLIVEIRA Casados RUA CIDADE JOÃO BELO, N.º 6, 7º DTO. 1000 LISBOA	P						
	JOÃO MARIA CLÍMACO DE SOUSA E BRITO PRACETA DR. DIAS SARREIRA, N.º 3, 4º DTO. 2560 TORRES VEDRAS	P						
1059	CORTEZIA IMOBILIÁRIA, S.A. QUINTA DA CORTEZIA - ALDEIA GAVINHA 2580 ALENQUER	P	15 Sec. A: U:640º.	Monte Redondo	00335/950419			1878
	JOSÉ DOS SANTOS MARQUES ALVES CATARINO MARIA DO ROSÁRIO SANTOS REIS ALVES CATARINO Casados ALDEIA DA GAVINHA 2580 ALENQUER	U						
1060	MARIA DE LOURDES CLÍMACO MIRANDA LUGAR DE MATAÇÃES MATAÇÃES 2560 TORRES VEDRAS	TI	26 Sec. A	Monte Redondo	Num: 30585 Livro: B-78 Folha: 143			2446
	MARIA DA ANUNCIÇÃO CLÍMACO MIRANDA LUGAR DE MATAÇÃES MATAÇÃES 2560 TORRES VEDRAS	TI						
	AUGUSTO INÁCIO CLÍMACO PEREIRA ANA CRISTINA VIEIRA DE MIRANDA CLÍMACO PEREIRA Casados ORDASQUEIRA MATAÇÃES 2560 TORRES VEDRAS	P						
1061 A	AUGUSTO INÁCIO CLÍMACO PEREIRA ANA CRISTINA VIEIRA DE MIRANDA CLÍMACO PEREIRA Casados ORDASQUEIRA MATAÇÃES 2560 TORRES VEDRAS	P	12 Sec. A	Monte Redondo	Num: 29668 Livro: B-76 Folha: 72 V			635
1061 B								68
1062	MANUEL RODRIGUES FERREIRA SALETE ROSÁRIO HORTA MONTEIRO Casados AV. 1º DE MAIO, N.º 14 - 7º ESQ. 2500 CALDAS DA RAINHA	P	6 Sec. T: 16 Sec. T: 21 Sec. T.	Ramalhal	01295/941207			7329
1063	EDUARDO MANUEL CARTÁRIO GONÇALVES LAURINDA DE JESUS DOS SANTOS GONÇALVES Casados RUA ALMEIDA GARRETT, N.º 1 - 3º DTO PAIVAS 2840 SEIXAL	P	20 Sec. T	Ramalhal	02476/20031009			1077
1064 A	PEDRO QUINTINO DA SILVA MARIA LUISA AVELAR TIMÓTEO Casados RUA VALE FERREIRAS, N.º 5 - AMEAL RAMALHAL 2560 TORRES VEDRAS	P	17 Sec. T	Ramalhal	Num: 25719 Livro: B-66 Folha: 68			433
1064 B								1789
1065	JOSÉ AMADO LUÍS RUA TERESA DE JESUS PEREIRA, N.º 14 - 1º 2560 TORRES VEDRAS	P	19 Sec. T	Ramalhal	01085/930625		Este prédio, inscrito na matriz predial rústica sob o artigo 19 da Secção T da referida freguesia, tem a área de 31320 m2.	1467
	ANTÓNIO LUÍS VITÓRIA PEREIRA AMADO Casados RUA ANTÓNIO SIMÕES, N.º 6 - R/C - AMEAL RAMALHAL 2560 TORRES VEDRAS	TI						
1066	ÂNGELO CUSTÓDIO RODRIGUES, SA LUGAR ALTO - AMEAL RAMALHAL 2560 TORRES VEDRAS	P	29 Sec. T	Ramalhal	01518/960919			2805

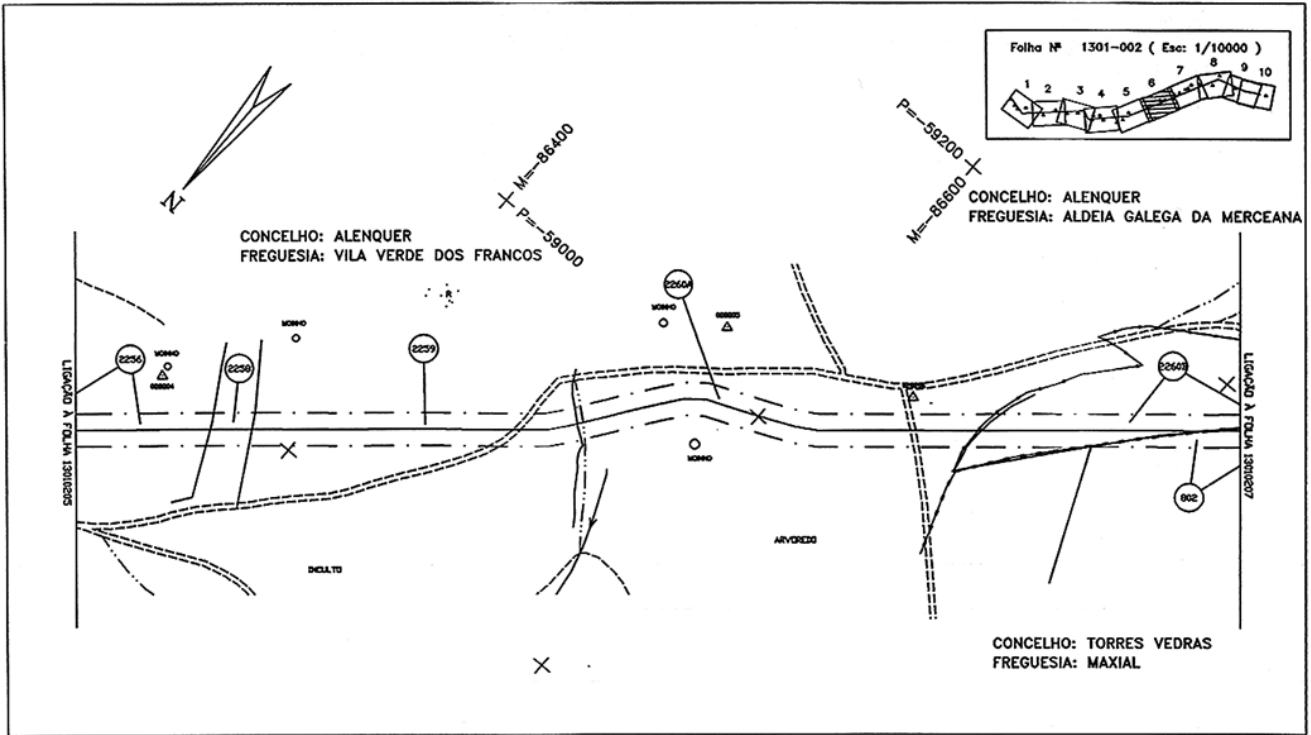


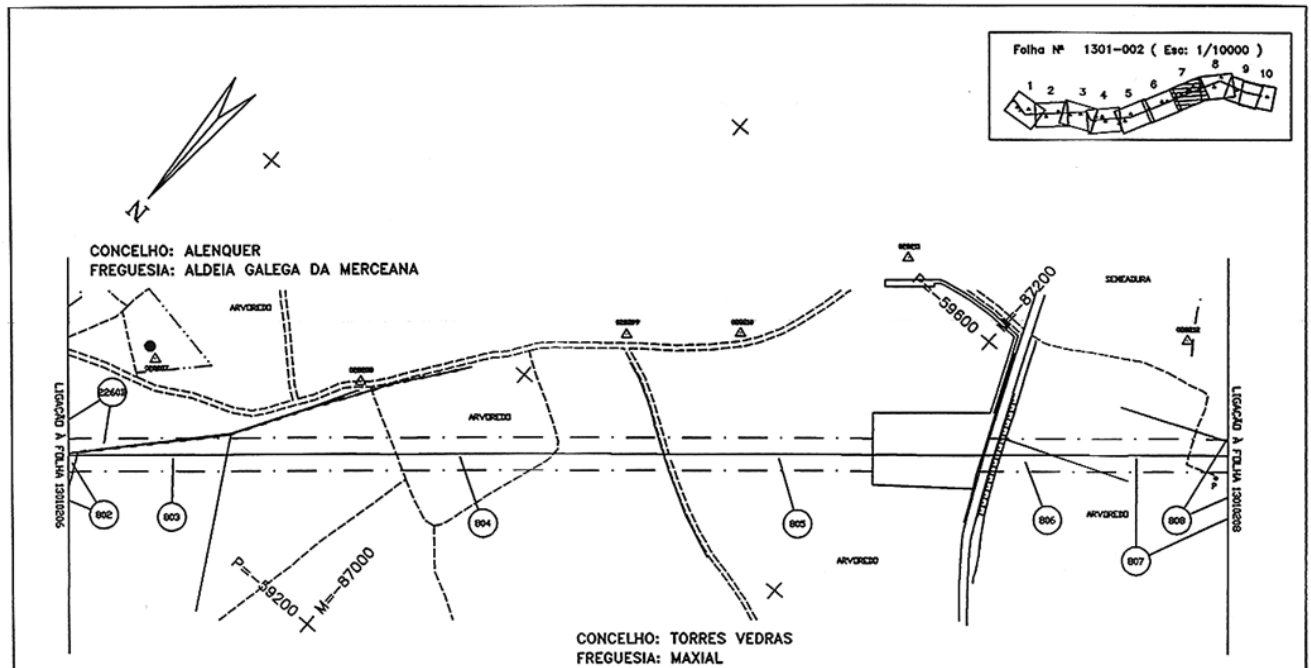

LEGENDA

REDES DE ÁGUAS ESGOTOS E TELEFONES	REDES ELÉCTRICAS E DE GÁS	CARTOGRAFIA


ESCALA GRÁFICA




REV	DATE	DESCRIPTION	BY	CHECKED	DATE	SCALE
2	27.12.06	AS-BUILT CADASTRAL	JL	JD	PK	
1		AS-BUILT				
0	10.05.06	EDITADO PARA CONSTRUÇÃO	PA	MCN	MCN	

TITULO
PLANTA CADASTRAL
RAMAL DE TORRES VEDRAS (LOTE1)

JOB No.	INDEX	AREA	DOC. TYPE	DRAWING No.	REV
59-4255-00	P	1301	DWG	CD-02.07	2

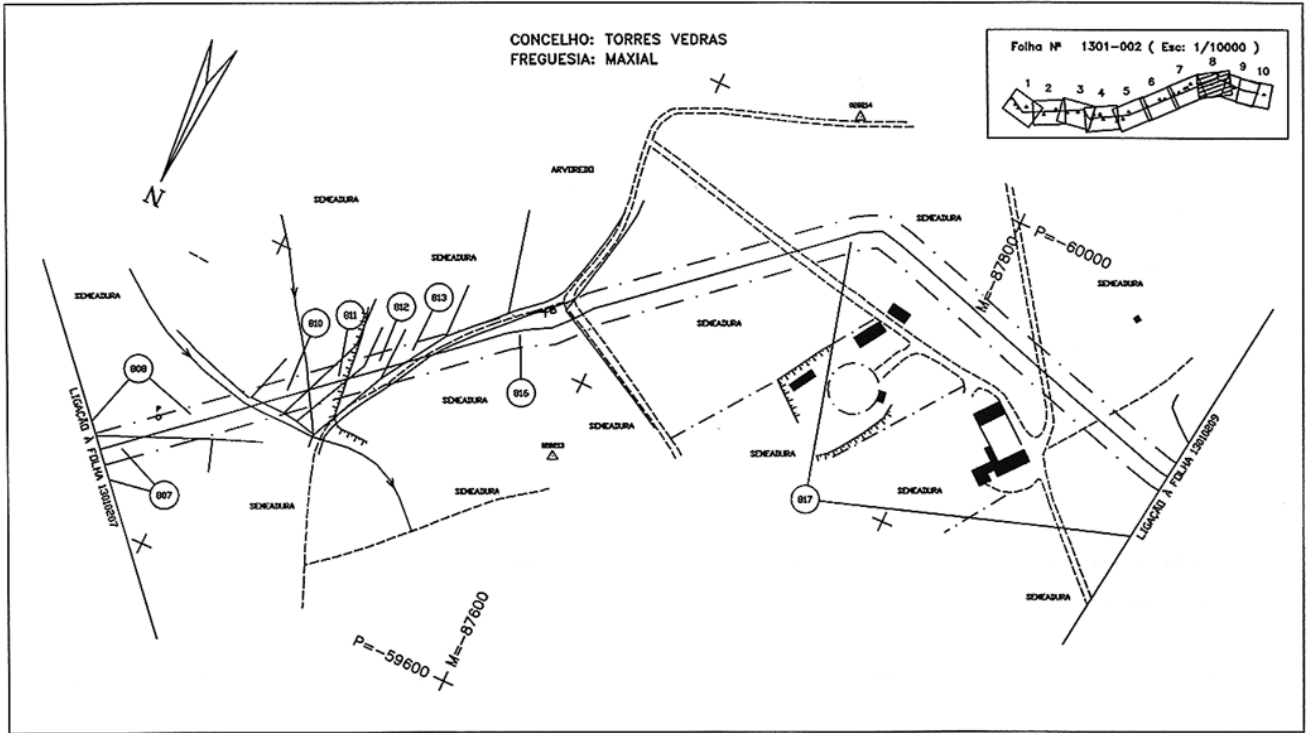


P-1301-DWG-CD-0208-REV.2

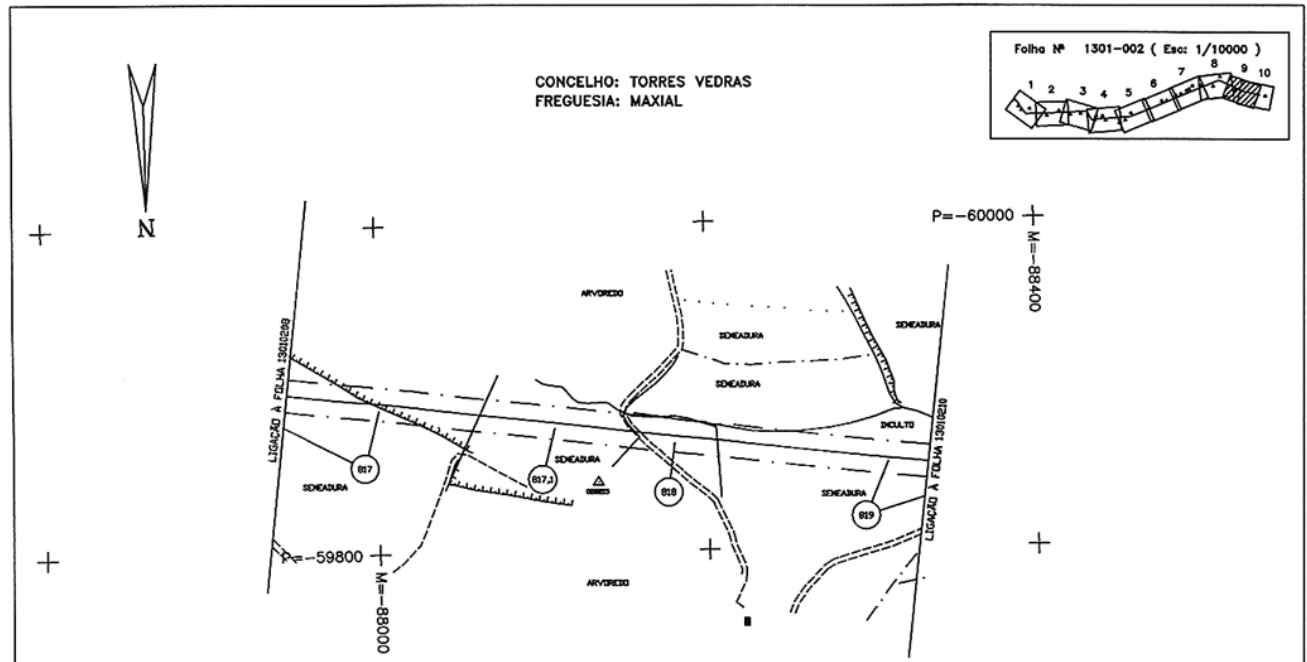

LEGENDA

REDES DE ÁGUAS ESGOTOS E TELEFONES	REDES ELÉCTRICAS E DE GÁS	CARTOGRAFIA

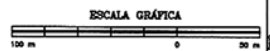


REV.	DATA	DESCRIÇÃO	ELAB.	APR.	IMP.	OUT.	REV.
2	28.12.08	AS-BUILT CADASTRAL	AL	JD	PR		
1		AS-BUILT					
0	17.05.95	EMITIDO PARA CONSTRUÇÃO	PA	MCN	NEA		


DOCUMENT NUMBER	
J28 No.	59.4255.00
INDEX	P
AREA	1301
DOC. TYPE	DWG
DRAWING No.	CD-02.09
REV.	2

TRANSGÁS, Soc. Portuguesa de Gás Natural SA. PROJECTO DE GÁS NATURAL - PORTUGAL. SCALE 1:2000

TÍTULO: PLANTA CADASTRAL RAMAL DE TORRES VEDRAS (LOTE1)

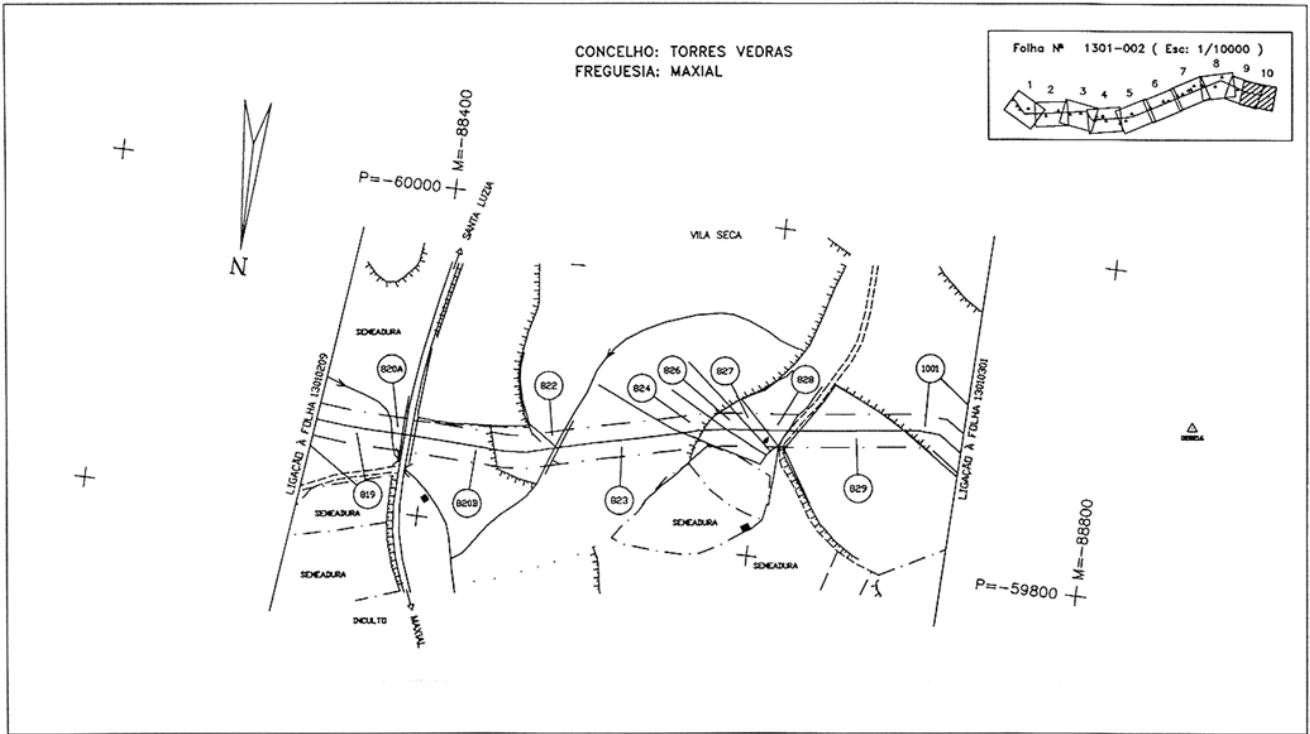


P-1301-DWG-CD-0210-REV.2

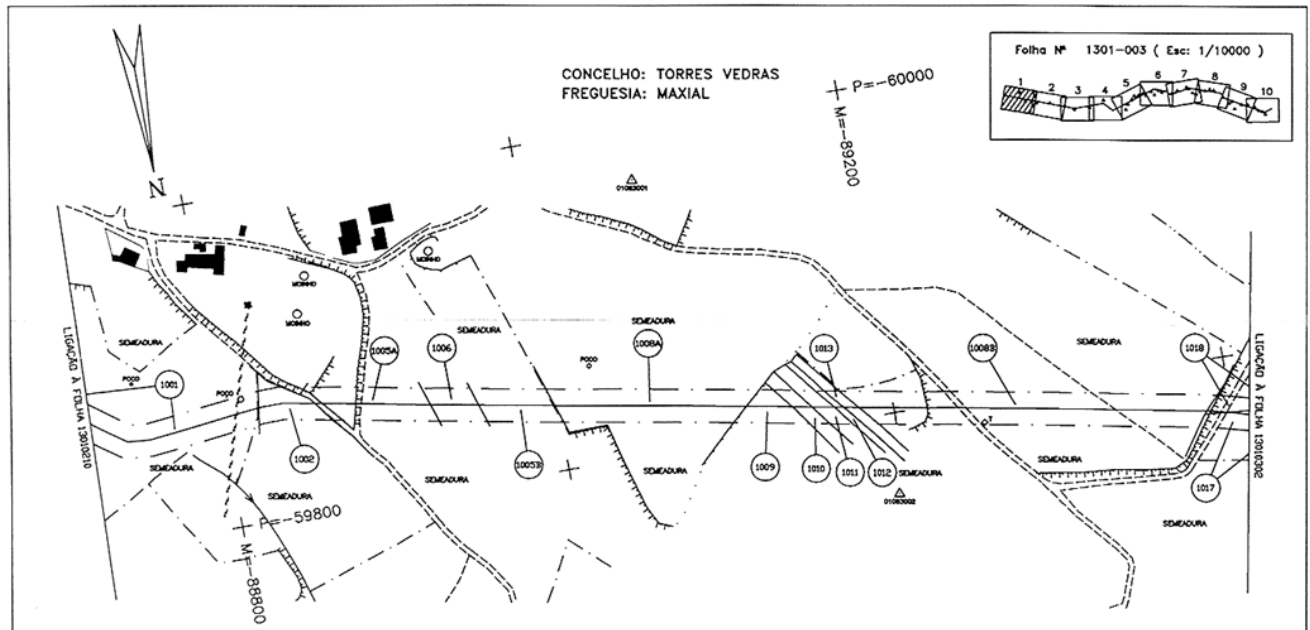

LEGENDA


REDES DE ÁGUAS ESGOTOS E TELEFONES	REDES ELÉCTRICAS E DE GÁS	CARTOGRAFIA
CONDUTA DE ÁGUA E OUTROS CANAIS	Linha aérea de alta tensão (rede primária/distribuição)	□ CASA
COLLECTORES DE ESGOTO	cabos subterrâneos de alta tensão (redes de distribuição)	⊗ BANHEIRA
COLLECTORES DE ÁGUAS PLUVIAIS	cabos subterrâneos de baixa tensão	① NÚMERO DE PARCELA
CABO TELEFÓNICO LOCAL, INTERMUNICIPAL E NACIONAL	linhas aéreas de baixa tensão	--- ESTRADA
CABOS SUBTERRÂNEOS DE ASBÁNTITE	redes de gás	--- CERCADO
CABOS AÉREOS DE ASBÁNTITE		--- MURO
Linha aérea intermunicipal e nacional		--- MURO P. SOLA
Linhas aéreas de asbântite		--- MURO DE SUPORTE
CABOS SUBTERRÂNEOS DE TELECOMUNICAÇÕES		--- VEDAÇÃO DIVERSA
		--- LIMITE DE CULTURA
		--- LINHA DE ÁGUA
		--- RIO
		--- LIMITE DE CONCELHO
		--- PAV. DE BOMBEIA
		--- LIMITE DE PREDIUM
		--- POLIGONO DE APOIO
		--- POETE DE ALTA TENSÃO
		--- POETE DE BAIXA TENSÃO
		--- POETE DE ILUMINAÇÃO
		--- POETE TELEFÓNICO

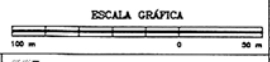


REV	DATA	DESCRIÇÃO	ELAB.	APR.	IMP.	EST.	PROJ.
2	29.12.06	AS-BUILT CADASTRAL	JL	JD	PR		
1		AS-BUILT					
0	17.05.96	EMITIDO PARA CONSTRUÇÃO	PA	MON	HGA		

TÍTULO: PLANTA CADASTRAL  
RAMAL DE TORRES VEDRAS (LOTE1)

PROJETO	ESCALA	ÁREA	INDICE	DOC. TIPO	REVISÃO
TRANSGÁS, Soc. Portuguesa de Gás Natural SA.	1:2000	59.4255.00	P	1301 DWG	CD-03.01 2

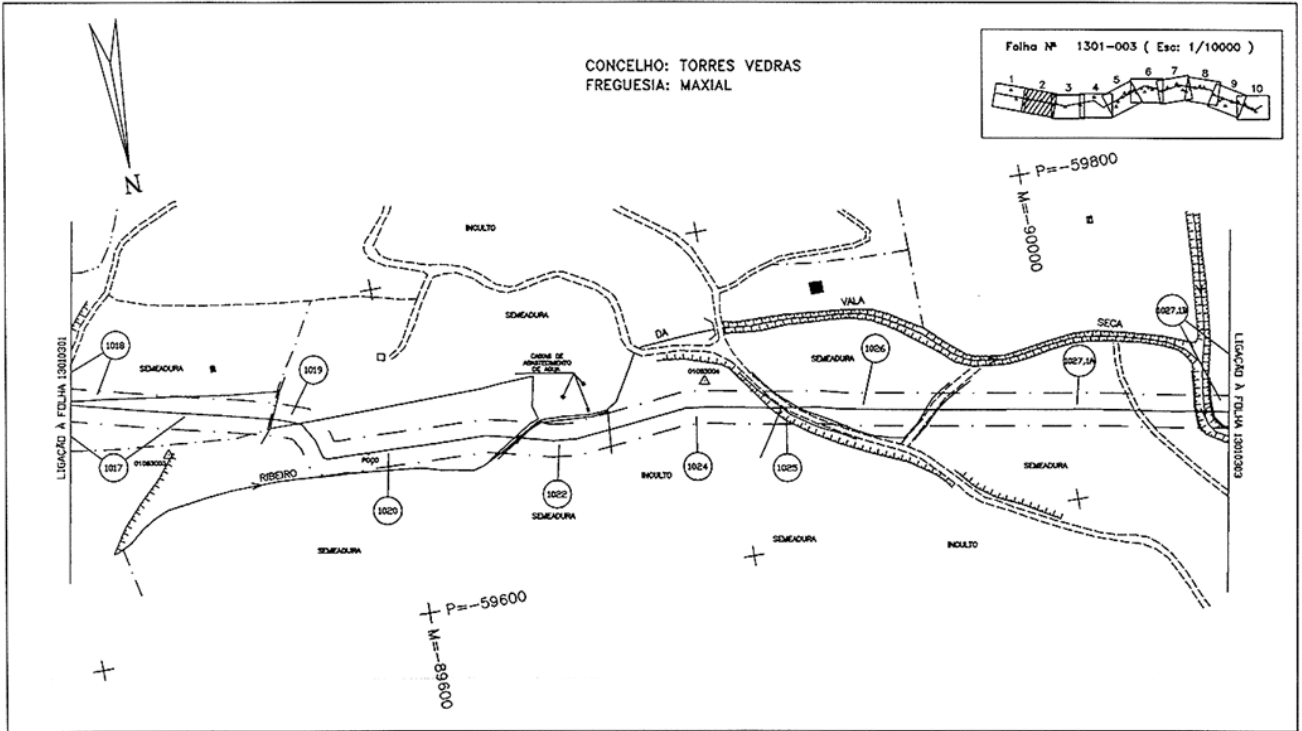


P-1301-DWG-CD-0302-REV.2

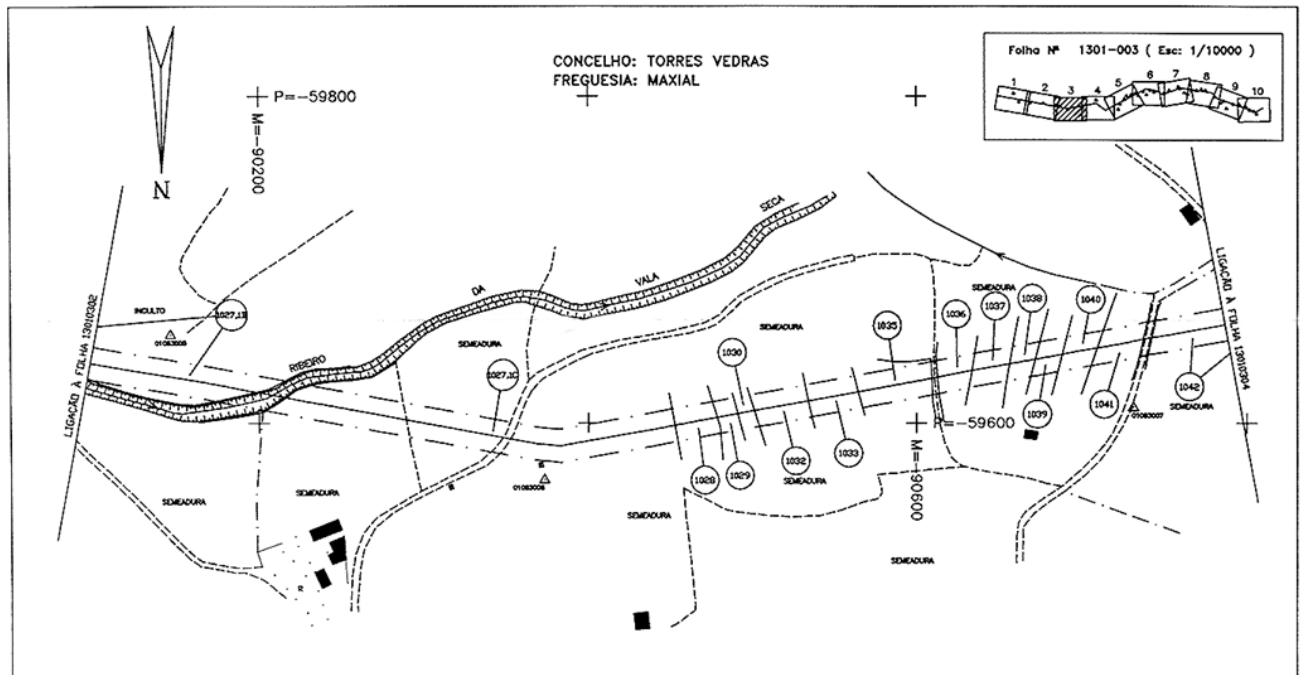

LEGENDA

REDES DE ÁGUAS ESGOTOS E TELEFONES	REDES ELÉCTRICAS E DE GÁS	CARTOGRAFIA
		VEDAÇÕES DIVERSAS
		LIMITES DE QUADRA
		LINHA DE ÁGUA
		RIO
		LIMITE DE CONCELHO
		FAIXA DE BARRAGEM
		LIMITE DE PREDIÇÃO
		POLIGONO DE APOIO
		POSTE DE ALTA TENSÃO
		POSTE DE BAIXA TENSÃO
		POSTE DE ALIMENTAÇÃO
		POSTE TELEFÓNICO

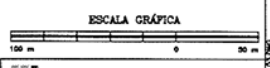


REV	DATA	DESCRIÇÃO	ELAB.	CONT.	APP.	APR.	ELAB.	APR.
2	28.12.06	AS-BUILT CADASTRAL	JL	JD	PR			
1		AS-BUILT						
0	17.05.98	EMITIDO PARA CONSTRUÇÃO	PA	MON	HEA			


TRANSGÁS, Soc. Portuguesa de Gás Natural SA.		SCALE	
PROJECTO DE GÁS NATURAL - PORTUGAL		1:2000	

JOB No.	INDEX	AREA	DOC. TYPE	DRAWING No.	REV
59.4255.00	P	1.301	DWG	CD-03.03	2



P-1301-DWG-CD-0304-REV.2

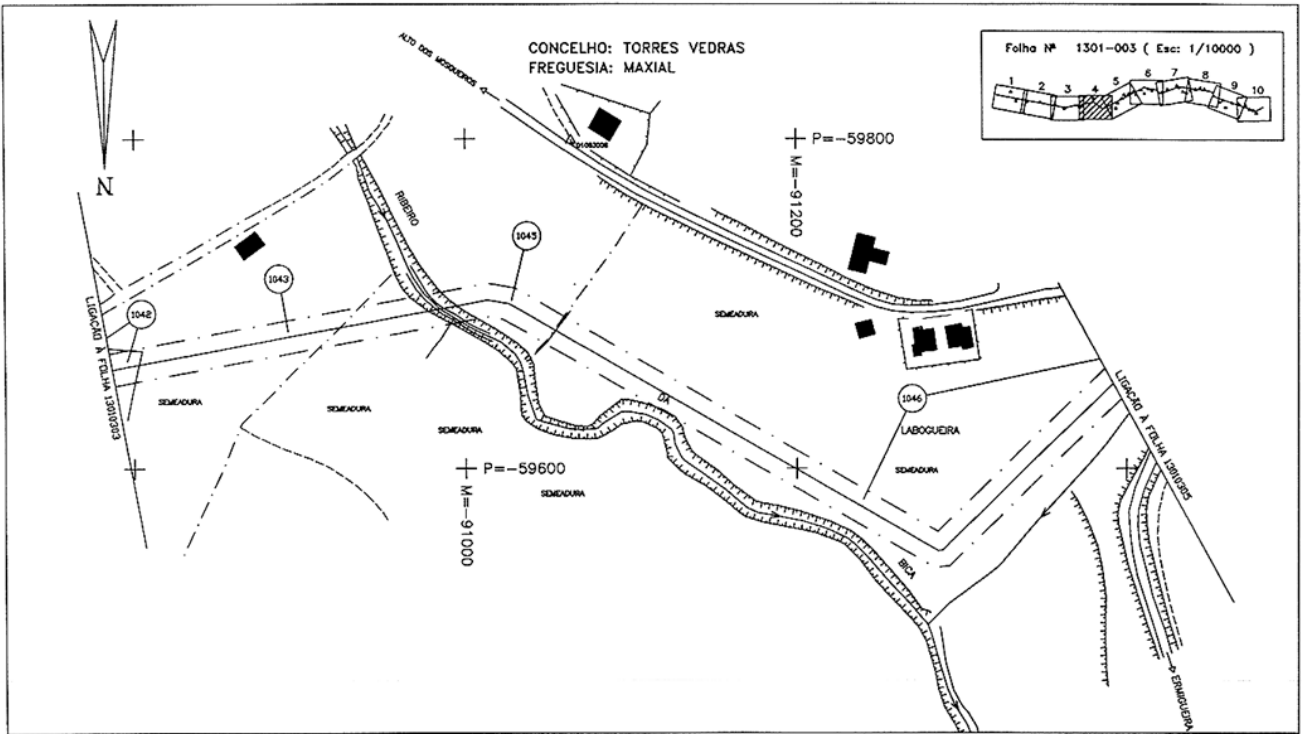

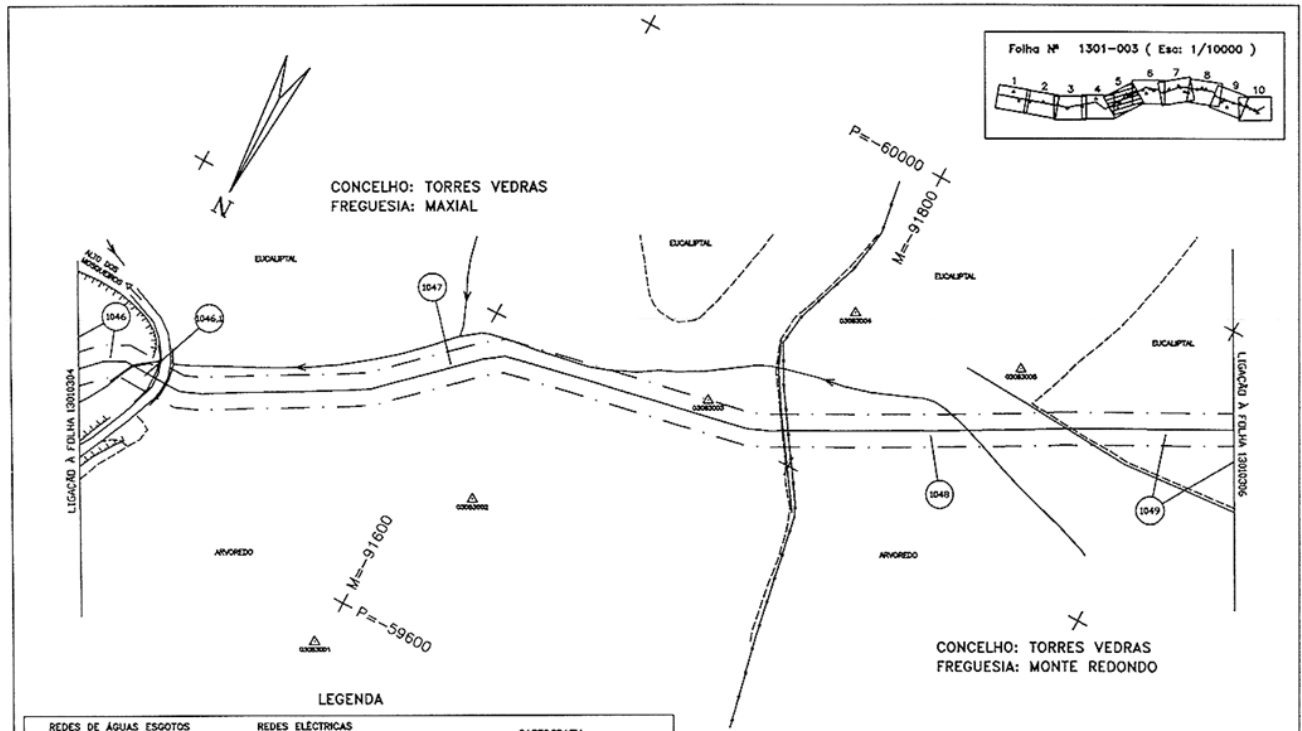LEGENDA


REDES DE ÁGUAS ESGOTOS E TELEFONES	REDES ELÉCTRICAS E DE GÁS	CARTOGRAFIA
CONDUZIDA DE ÁGUA E OUTROS LIQUIDOS	LINHA AÉREA DE ALTA TENSÃO (REDE PRIMÁRIA/DESTINAÇÃO)	ONHA
COLLECÇÕES DE ESGOTO	CABOS SUBTERRÂNEOS DE ALTA TENSÃO (REDES DE DESTINAÇÃO)	BRANCO
COLLECÇÕES DE ÁGUAS PLUVIAIS	LINHAS AÉREAS DE BAA TENSÃO	NÚMERO DE PARCELA
CABOS SUBTERRÂNEOS DE TELECOMUNICAÇÕES		VEDAÇÕES DIVERSAS
		LIMITES DE CULTURA
		POSTE DE ALTA TENSÃO
		POSTE DE BAA TENSÃO
		POSTE DE LAMBEIÇÃO
		POSTE TELEFÓNICO
		LINHA DE ÁGUA
		RIJO
		LIMITE DE CONCELHO
		PADA DE BOMBEIO
		LIMITE DE PREDIUM
		POLOSOM DE AFORO

ESCALA GRÁFICA


2	20.12.06	AS-BUILT CADASTRAL	JL	JD	PR															
1		AS-BUILT																		
0	17.06.94	EDITADO PARA CONSTRUÇÃO	PA	MON	HGA															

TRANSGÁS, Soc. Portuguesa de Gás Natural SA. PROJECTO DE GÁS NATURAL - PORTUGAL. SCALE: 1:2000. JOB No. 59.4255.00. INDEX P. AREA 1.301. DOC. TYPE DWG. CD-03.05. REV 2

TÍTULO: PLANTA CADASTRAL  
RAMAL DE TORRES VEDRAS (LOTE 1)

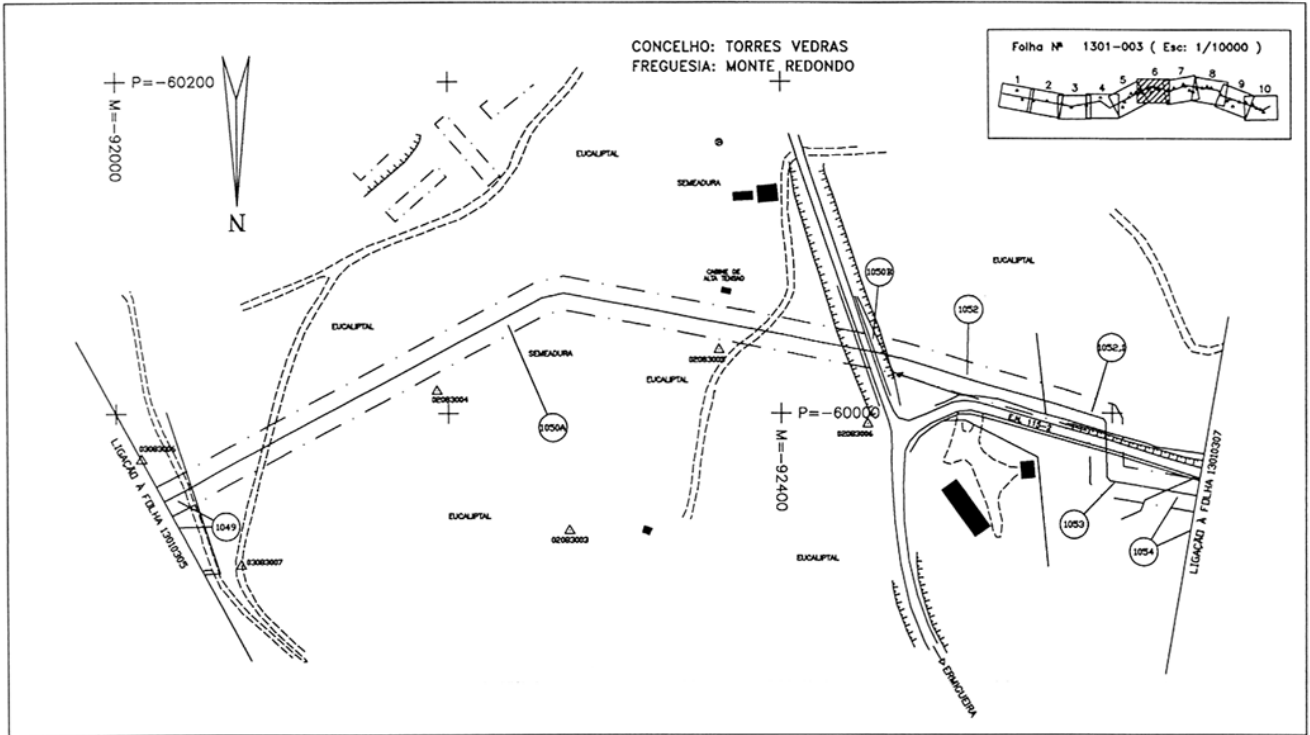


P-1301-DWG-CD-0306-REV.2

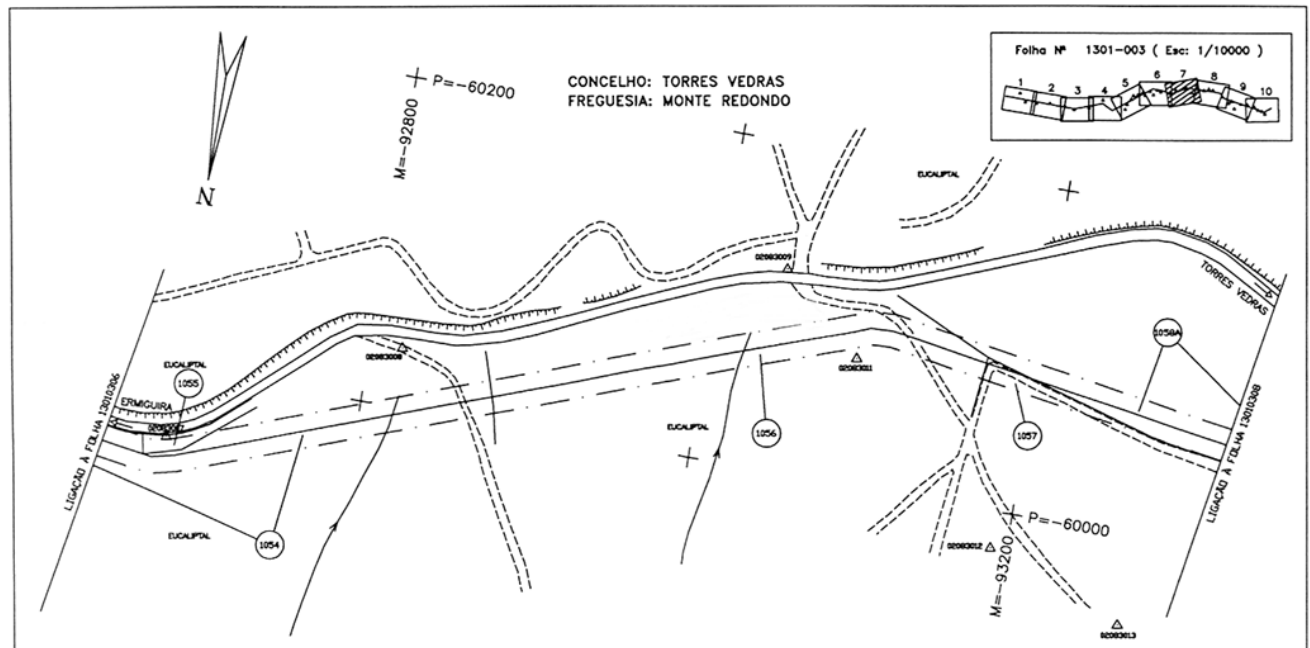

LEGENDA

REDES DE ÁGUAS ESGOTOS E TELEFONES	REDES ELÉCTRICAS E DE GÁS	CARTOGRAFIA
		LIMITES DE DILATAÇÃO
		LINHA DE ÁGUA
		RIO
		LIMITE DE CONCELHO
		POINTE DE BOMBEIO
		LIMITE DE PRODUÇÃO
		POLIGONO DE APOIO
		POINTE DE ALTA TENSÃO
		POINTE DE BAIXA TENSÃO
		POINTE DE ILUMINAÇÃO
		POINTE TELEFÓNICO

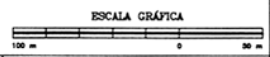


REV	DATE	DESCRIPTION	DESIGNADO	ELABORADO	APROVADO
2	28.12.08	AS-BUILT CADASTRAL	JL	JD	PR
1		AS-BUILT			
0	17.05.98	EMITIDO PARA CONSTRUÇÃO	PA	MOU	HGA


  

TRANSGÁS, S.A. - Portugalgas de Gás Natural S.A.		SCALE		DOCUMENT NUMBER	
PROJECTO DE GÁS NATURAL - PORTUGAL		1:2000		JOB No. 59.4255.00	
INDEX	AREA	DOC. TYPE	DRAWING No.	REV	REV
P	1301	DWG	CD-03.07	2	2

FOLHA Nº 1301-003 (Esc: 1/10000)

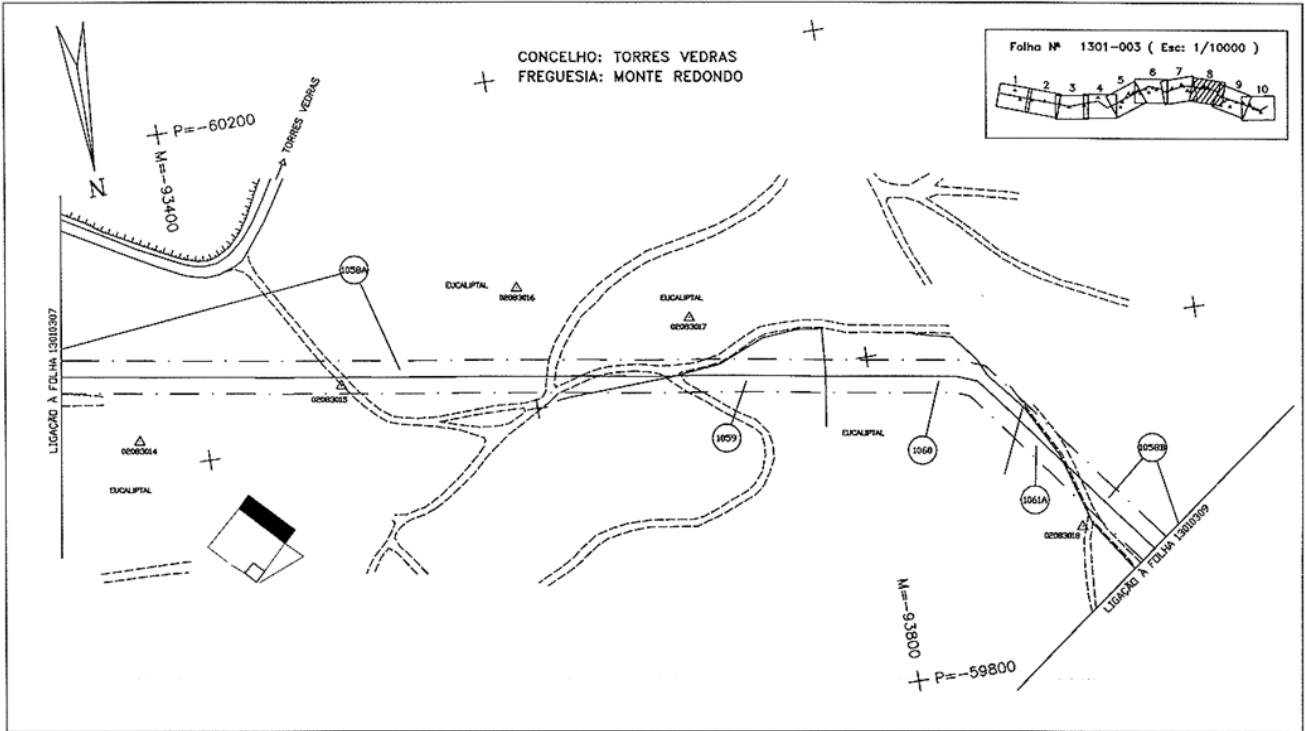


P-1301-DWG-CD-0308-REV.2

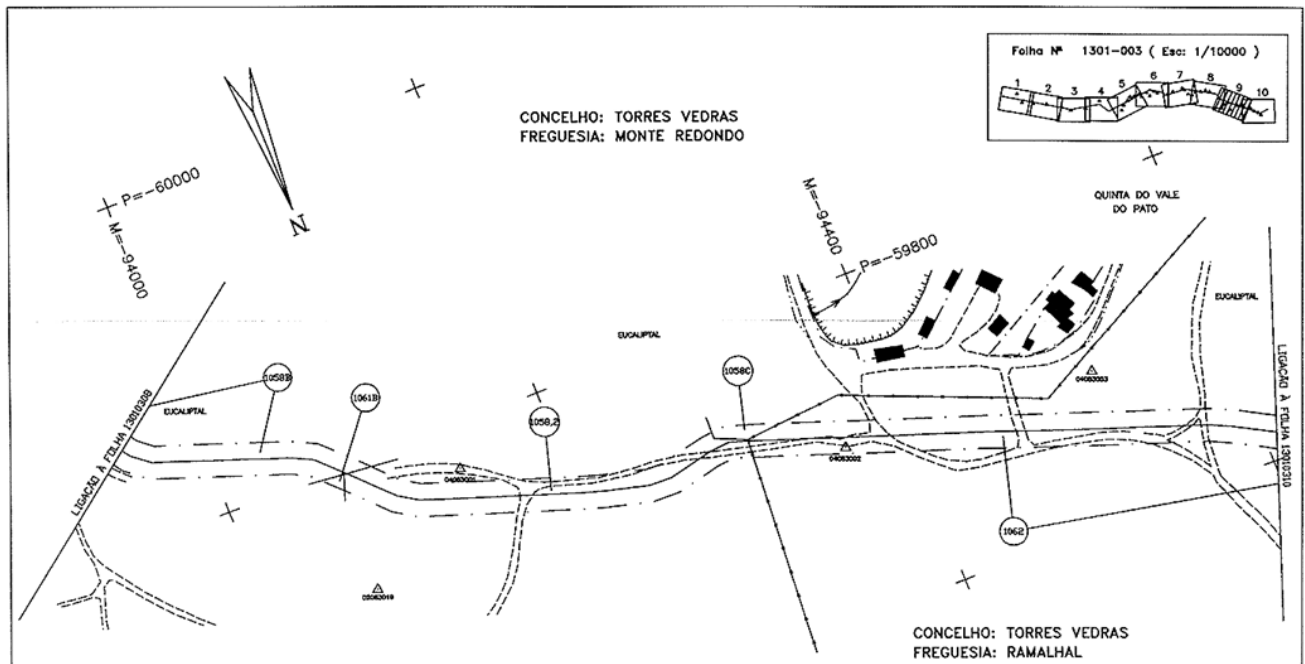

LEGENDA

REDES DE ÁGUAS ESGOTOS E DE TELEFONES	REDES ELÉCTRICAS E DE GÁS	CARTOGRAFIA
CONDUÇÃO DE ÁGUA E OUTROS LIGADOS	LINHA AÉREA DE ALTA TENSÃO (DESE. PRIMÁRIO/CONSTRUÇÃO)	OGA
COLLECTORES DE ESGOTO	ONIBS SUBTERRÂNEOS DE ALTA TENSÃO (MEIOS DE INSTALAÇÃO)	BRANCA
COLLECTORES DE ÁGUAS PLUVIAIS	ONIBS AÉREAS DE BAIXA TENSÃO	NÚMERO DE PARCELA
CHÃO TELEFÓNICO LOCAL (INTERMUNIC. E REGIONAL)	REDES DE GÁS	ESTRADA
CHÃO SUBTERRÂNEO DE ADRENTE		ONIBS
CHÃO AÉREO DE ADRENTE		ESCAPAMENTO
CHÃO AÉREO INTERMUNIC. E REGIONAL		MURO
CHÃO SUBTERRÂNEO DE TELECOMUNICAÇÕES		MURO PL. SOLTA
		MURO DE SUPORTE
		VEDAÇÕES DIVERSAS
		LIMITES DE CULTURA
		LINHA DE ÁGUA
		RIO
		LIMITE DE CONCELHO
		FAZEA DE SERVIÇÃO
		LIMITE DE FREGUESIA
		POLÍGONO DE APOIO
		POSTE DE ALTA TENSÃO
		POSTE DE BAIXA TENSÃO
		POSTE DE ILUMINAÇÃO
		POSTE TELEFÓNICO

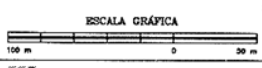


REV	DATE	DESCRIPTION	DESIGNADO	PROJ.	REV.	DATE	DESCRIPTION
2	28.12.06	AS-BUILT CADASTRAL	JL	JO	PR		
1		AS-BUILT					
0	17.05.96	EMITIDO PARA CONSTRUÇÃO	PA	MON	HCA		

DOCUMENT NUMBER		SCALE	
MOQ	AREA	DOC. TYPE	DRAWING No.
P	1.301	DWG	CD-03-09

TRANSGÁS, S.A., Portuguesa de Gás Natural S.A. PROJECTO DE GÁS NATURAL - PORTUGAL 1:2000 JOB No. 59.4256.00

TÍTULO: PLANTA CADASTRAL RAMAL DE TORRES VEDRAS (LOTE1)

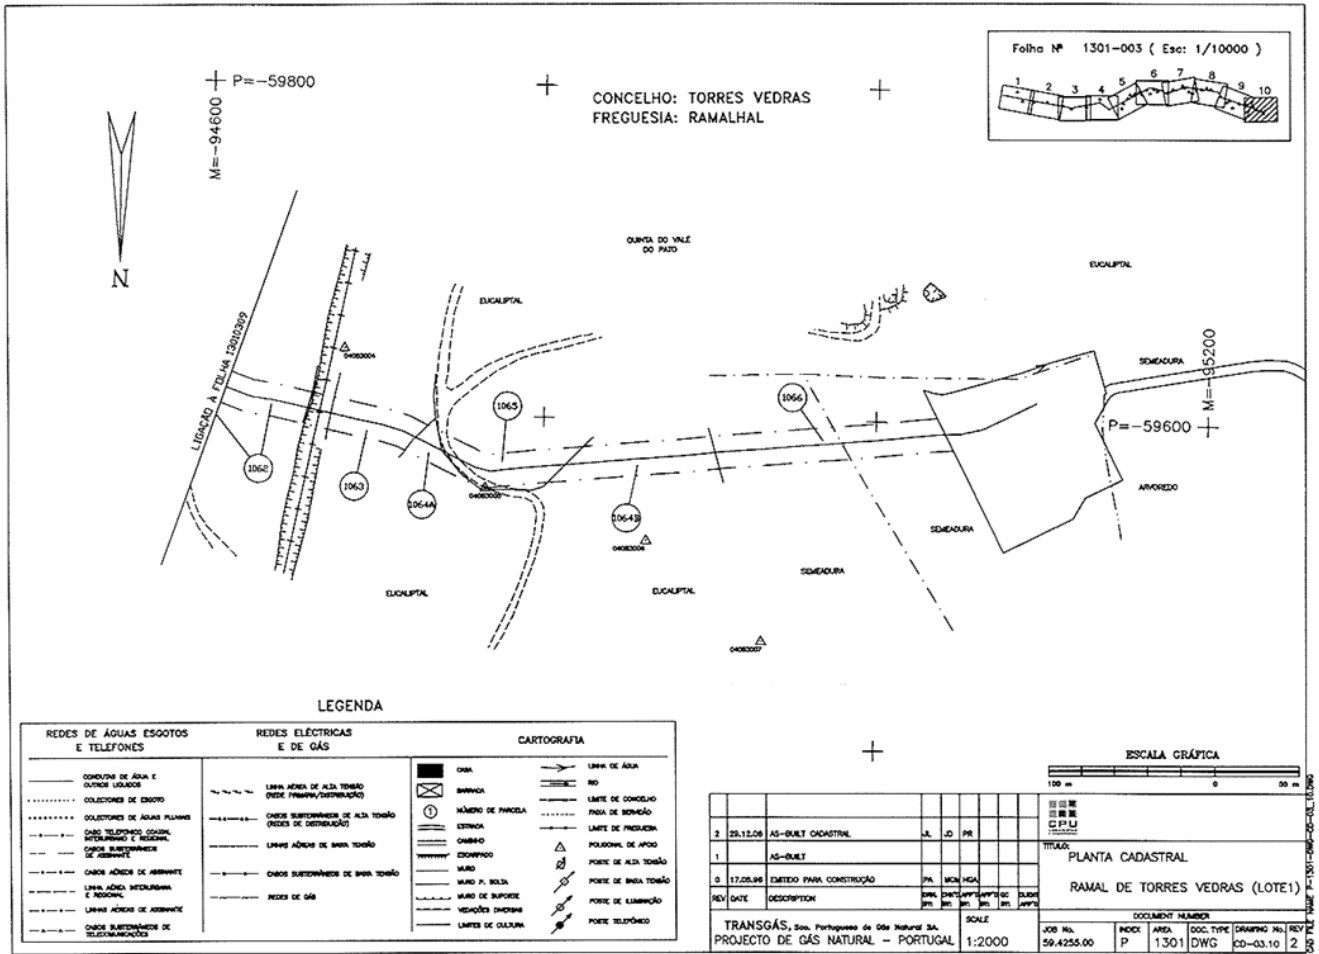

**Aviso n.º 8089-B/2007**

Na sequência do aviso da Direcção-Geral de Energia, publicado no *Diário da República*, 2.ª série, n.º 211, 2.º suplemento, de 12 de Setembro de 1995, e em cumprimento do n.º 3 do despacho n.º 113/93, de 15 de Dezembro, do Ministro da Indústria e Energia (*Diário da República*, 2.ª série, n.º 1, de 3 de Janeiro de 1994), publica-se em anexo o mapa de identificação dos imóveis sobre os quais foi constituída servidão administrativa de gás, com os titulares de direitos sobre os mesmos prédios, bem como as plantas parcelares definitivas (telas finais)

do traçado do gasoduto de 1.º escalão (lote 1) relativas ao ramal de Lisboa, concelho de Arruda dos Vinhos.

O presente aviso rectifica e substitui, globalmente, para todos os efeitos legais, inclusive o registo predial da servidão administrativa constituída nos termos do artigo 4.º do Decreto-Lei n.º 11/94, de 13 de Janeiro, os elementos referentes ao ramal de Lisboa, concelho de Arruda dos Vinhos, publicados através do já referido aviso da Direcção-Geral de Energia.

9 de Abril de 2007. — Pelo Director-Geral, o Subdirector-Geral, *Morais Sarmento*.

Gasoduto: Ramal de Lisboa				Concelho: Arruda dos Vinhos				
Parcelas relativas aos Desenhos n.ºs: 1201-001, 12; 1201-002, 01 / 02 / 03 / 04 / 05 / 06 / 07 / 08.								
Parcela N.º	Nomes de Proprietários, Possuidores (P), Usufrutuários (U) ou Titulares Inscritos (TI), Conjuges e Moradas	(P) (U) ou (TI)	Matriz: R: Rústica; U: Urbana; omissa.	Freguesia	Descrição Predial	Confrontações do Prédio	Declarações Complementares	Área de Servidão do Prédio (m2)
1	JOÃO LUCAS DO VALE PILAR BOTELHO MORENO ALBINO DO VALE Casados ESTRADA NACIONAL 10 - VIVENDA PILAR, N.º 70 2615 ALVERCA DO RIBATEJO	P	3 Sec. C; U:594º.	Cardosas	00211/19920519			7253
3	ANTÓNIO PEDRO VILELA MENDES ALVES RUA ANTÓNIO SÉRGIO, N.º 1 - 1.º ESQ. 2600 VILA FRANCA DE XIRA	P	7 Sec. C	Cardosas	413/19990512			79
4	SANTA CASA DA MISERICÓRDIA DE ARRUDA DOS VINHOS RUA MANUEL POLICARPO MARTINS, N.º 23 R/C DTO. 2630 ARRUDA DOS VINHOS	P	8 Sec. C	Cardosas	540/20051110			102