PARTE C

MINISTÉRIO DA ECONOMIA E DA INOVAÇÃO

Direcção-Geral de Geologia e Energia

Aviso n.º 3363-A/2007

Na sequência do aviso da Direcção-Geral de Energia, publicado no *Diário da República,* 2.ª série, n.º 163, 3.º suplemento, de 15 de Julho de 1999, e em cumprimento do despacho n.º 53/99, de 6 de Março, do Ministro da Economia, publicado pelo aviso n.º 5677-D/99 (2.ª série) no *Diário da República,* 2.ª série, n.º 69, 2.º suplemento, de 23 de Março de 1999, publica-se em anexo o mapa de identificação dos imóveis sobre os quais foi constituída servidão administrativa de gás, com os titulares de direitos sobre os mesmos prédios, bem como as plantas parcelares definitivas (telas finais) do traçado do gasoduto de ligação à instalação de armazenagem subterrânea (Bidoeira-Carriço) relativas ao concelho de Pombal.

O presente aviso rectifica e substitui, globalmente, para todos os efeitos legais, inclusive, o registo predial da servidão administrativa constituída nos termos do artigo 4.º do Decreto-Lei n.º 11/94, de 13 de Janeiro, os elementos referentes ao concelho de Pombal, publicados através do já referido aviso da Direcção-Geral de Geologia e Energia.

26 de Janeiro de 2007. — Pelo Director-Geral, o Subdirector-Geral, *Morais Sarmento.*

Gasoduto de Ligação à Armazenagem (Bidoeira/Carriço) — Concelho: Pombal
Parcelas relativas aos Desenhos n.ºs: PP-BC-17; PP-BC-19; PP-BC-20; PP-BC-21; PP-BC-22; PP-BC-23; PP-BC-24; PP-BC-25; PP-BC-26; PP-BC-27; PP-BC-28

Parcela N.º	Nomes de Proprietários, Possuidores (P), Usufrutuários (U) ou Titulares Inscritos (TI), Conjuges e Moradas	(P) (U) ou (TI)	Matriz: R: Rústica; U: Urbana; omissa.	Freguesia	Descrição Predial	Confrontações do Prédio	Declarações Complementares	Área de Servidão do Prédio (m2)
001	MANUEL DUARTE PEDROSA JÚNIOR DEOLINDA DUARTE GOMES Casados RUA JOSÉ DUARTE ROLO JÚNIOR, 82 - SISMARIA MONTE REAL 2425 LEIRIA	P	R:11940º	Mata Mourisca	OMISSO	Norte: JOSÉ PEREIRA ALVES Sul:JOSÉ LOPES E LIMITE DE FREGUESIA DE MONTE REDONDO Nascente: CAMINHO Poente: JOAQUIM DOS SANTOS CARDOSO	Este prédio tem natureza rústica, situa-se no lugar de Pinhais do Vale Rabudo, compõe-se de terreno de pinhal, está inscrito no referido artigo matricial rústico 11940º e tem a área de 7130 m2.	1300
002	MARIA DA CONCEIÇÃO PEREIRA GASPAR DA SILVA JOSÉ MARIA FERREIRA DA SILVA Casados R. 17 DE DEZEMBRO, 35 LAMEIRAS 2425-188 BAJOUCA	P	R:11942º	Mata Mourisca	7451/20050111			690
002,1	JORGE PEREIRA GOMES CAVADAS REDINHA 3100-233 POMBAL	P	R:11941º	Mata Mourisca	01668/120499		Este prédio, inscrito na matriz predial rústica da referida freguesia de Mata Mourisca sob o artigo 11941º, encontra-se descrito sob o n.º 01668/120499 da freguesia de Guia.	198
	DOMINGOS PEREIRA GOMES MARIA ISABEL CARREIRA FERREIRA GOMES Casados RUA DAS LAMEIRAS BAJOUCA 2425-186 LEIRIA	P						
003	JOSÉ DOMINGUES PEREIRA BRITES MARIA DE JESUS SOUSA Casados LARGO DA SERRA, 9 - SERRA PORTO D'URSO MONTE REAL 2425 LEIRIA	P	R:11943º	Mata Mourisca	05969/161199			849
004	MANUEL JOSÉ MOITAL CARMINDA MENDES FERNANDES Casados RUA MARCO, 28 - FETEIRA CARNIDE 3100 POMBAL	P	R:11950º	Mata Mourisca	OMISSO	Norte: JOSÉ JORGE BRAZ ARROTEIA Sul:MARIA BRÍGIDA Nascente: JOSÉ JORGE BRAZ ARROTEIA Poente: ANTÓNIO HENRIQUES	Este prédio tem natureza rústica, situa-se no lugar de Pinhais do Vale Rabudo, compõe-se de terreno de pinhal, está inscrito no referido artigo matricial rústico 11950º e tem a área de 2700 m2.	954
	JOSÉ LUIS MOITAL DOLORES FERNANDES GRILO Casados RUA DA FONTE, 7 GUIA 3100-863 POMBAL	P						
	JOAQUIM MARIA MOITAL ÁGUA FORMOSA 3100 POMBAL	TI						
006	MANUEL FERNANDES PEDROSA ALBERTINA DA CRUZ GOMES PEDROSA Casados RUA DR. LUIS PEREIRA DA COSTA, 55 MONTE REDONDO 2425 LEIRIA	P	R:11944º	Mata Mourisca	05080/140497			1163
007	MANUEL PEREIRA NETO MARIA PEREIRA DA SILVA Casados BECO DOS ARNEIROS, 2 - SANTO ALEIXO MONTE REDONDO 2425-624 LEIRIA	P	R:12272º	Mata Mourisca	05731/190599			1696
008	DOMINGOS PEREIRA BRITES ANA DA PIEDADE FONSECA Casados TRAVESSA DA COVA DA RAINHA, 22 CANEIRA 2425-267 LEIRIA	P	R:11962º	Mata Mourisca	Num: 60098 Livro: B-153 Folha: 27		Este prédio, inscrito na matriz predial rústica da referida freguesia sob o artigo 11962º, tem a área de 1320 m2.	651

Parcela N.º	Nomes de Proprietários, Possuidores (P), Usufrutuários (U) ou Titulares Inscritos (TI), Conjuges e Moradas	(P) (U) ou (TI)	Matriz: R: Rústica; U: Urbana; omissa.	Freguesia	Descrição Predial	Confrontações do Prédio	Declarações Complementares	Área de Servidão do Prédio (m2)
008,01	DOMINGOS PEREIRA BRITES ANA DA PIEDADE FONSECA Casados TRAVESSA DA COVA DA RAINHA, 22 CANEIRA 2425-267 LEIRIA	P	R:11963º	Mata Mourisca	OMISSO	Norte: MANUEL PEREIRA BRITES Sul:MANUEL ALVES PEREIRA Nascente: JOSÉ PAULO FERREIRA Poente: MANUEL ANTÓNIO LAGOA JÚNIOR	Este prédio tem natureza rústica, situa-se no lugar de Pinhal do Vale Rabudo, compõe-se de terreno de pinhal, está inscrito no referido artigo matricial rústico 11963º e tem a área de 1320 m2.	1184
009	MARIA DE LURDES HENRIQUES LAGOA DE OLIVEIRA SANTOS PRAÇA DR. FRANCISCO DE SÁ CARNEIRO, 4 - 1.º ESQ. 1000 LISBOA	P	R:11964º	Mata Mourisca	04383/030795			215
	JOÃO MANUEL LAGOA DE OLIVEIRA SANTOS ANA PAULA FERREIRA DE SOUSA MAGALHÃES DE OLIVEIRA SANTOS Casados AV. PADRE MANUEL DA NÓBREGA, 10 - 1.º ESQ. 1000 LISBOA	P						
	RUI MANUEL LAGOA DE OLIVEIRA SANTOS MARIA ALBERTINA DOS SANTOS CUSTÓDIO Casados RUA VIRGÍLIO CORREIS, 51 - 2º Esq. 1600 LISBOA	P						
	MARIA TERESA LAGOA DE OLIVEIRA SANTOS RUA PROFESSOR PRADO COELHO, 36 - 6º Esq. 1600 LISBOA	P						
010	MANUEL FERNANDES PEDROSA ALBERTINA DA CRUZ GOMES PEDROSA Casados RUA DR. LUIS PEREIRA DA COSTA, 55 MONTE REDONDO 2425 LEIRIA	P	R:11966º	Mata Mourisca	02726/090491			106
012	MANUEL FERNANDES PEDROSA ALBERTINA DA CRUZ GOMES PEDROSA Casados RUA DR. LUIS PEREIRA DA COSTA, 55 MONTE REDONDO 2425 LEIRIA	P	R:11960º	Mata Mourisca	03605/020893			1122
013	ARLINDO FERREIRA JORGE LUCIA FERNANDES RODRIGUES Casados VALE DA PEDRA - RUA PRINCIPAL MONTE REAL 2425 LEIRIA	P	R:11956º	Mata Mourisca	OMISSO	Norte: ANTÓNIO MARQUES LOUREIRO Sul:MANUEL ANTÓNIO LAGOA JÚNIOR Nascente: MANUEL CURADO DA SILVA E OUTROS Poente: MANUEL JOSÉ DO SENHOR	Este prédio tem natureza rústica, situa-se no lugar de Pinhais do Vale Rabudo, compõe-se de terreno de pinhal, está inscrito no referido artigo matricial rústico 11956º e tem a área de 27920 m2.	2828
015	MARIA HELENA DA CRUZ GOMES FAUSTINO RAÚL FREIRE FAUSTINO Casados RUA IMACULADA CONCEIÇÃO, 84 - 1.º TELHEIRO BARREIRA 2410 LEIRIA	P	R:11957º	Mata Mourisca	03897/070694			1088
016	MARIA ALBERTINA DA SILVA ALFAIATE MANUEL CURADO FERNANDES Casados RUA NOSSA SENHORA DA CONCEIÇÃO, 24 - FONTE COVA MONTE REDONDO 2425 LEIRIA	P	R:11981º	Mata Mourisca	05419/230698			1267
017	MANUEL FERNANDES CASAS DA FONTE MONTE REDONDO 2425 LEIRIA	TI	R:11980º	Mata Mourisca	OMISSO	Norte: MANUEL VERÍSSIMO DA SILVA Sul:JOSÉ VERÍSSIMO DA SILVA (HERDEIROS) Nascente: ANTÓNIO LOUREIRO Poente: ANTÓNIO LOUREIRO	Este prédio tem natureza rústica, situa-se no lugar de Estrada Velha, compõe-se de terreno de pinhal, está inscrito no referido artigo matricial rústico 11980º e tem a área de 4830 m2.	497
	JOSÉ LOUREIRO FERNANDES DIAMANTINA DE JESUS CURADO Casados RUA NOSSA SENHORA DA CONCEIÇÃO, 26 - FONTE COVA MONTE REDONDO 2425 LEIRIA	P						
018	ANTÓNIO DA SILVA LOUREIRO EMÍLIA FERREIRA Casados RUA DA FONTE, 444 - GODINHOS COIMBRÃO 2425 LEIRIA	P	R:11982º	Mata Mourisca	OMISSO	Norte: MANUEL VERÍSSIMO DA SILVA Sul:JOSÉ VERÍSSIMO DA SILVA (HERDEIROS) Nascente: MANUEL FERNANDES Poente: ESTRADA VELHA	Este prédio tem natureza rústica, situa-se no lugar de Estrada Velha, compõe-se de terreno de pinhal, está inscrito no referido artigo matricial rústico 11982º e tem a área de 1080 m2.	708
019	JOAQUIM AGOSTINHO DA SILVA MARIA DAS DORES DA GRAÇA DIAS DA SILVA Casados RUA DO SOBREIRINHO, 8 FONTE COVA 2425 LEIRIA	P	R:11983º	Mata Mourisca	OMISSO	Norte: MANUEL GOMES JÚNIOR Sul:MANUEL FERNANDES Nascente: JOSÉ GOMES BRAZ ARROTEIA Poente: ESTRADA VELHA	Este prédio tem natureza rústica, situa-se no lugar de Estrada Velha, compõe-se de terreno de pinhal, está inscrito no referido artigo matricial rústico 11983º e tem a área de 9570 m2.	443

Parcela N.º	Nomes de Proprietários, Possuidores (P), Usufrutuários (U) ou Titulares Inscritos (TI), Conjuges e Moradas	(P) (U) ou (TI)	Matriz: R: Rústica; U: Urbana; omissa.	Freguesia	Descrição Predial	Confrontações do Prédio	Declarações Complementares	Área de Servidão do Prédio (m2)
020	BENEDITO SILVESTRE CARDOSO OUTEIRO - MARTINHO GUIA 3100 POMBAL	TI	R:11873º	Mata Mourisca	OMISSO	Norte: JOSÉ VERÍSSIMO DA SILVA, HERDEIROS Sul:ANTÓNIO MARQUES PEREIRA Nascente: ESTRADA VELHA Poente: MANUEL FRANCISCO	Este prédio tem natureza rústica, situa-se no lugar de Marco da Estrada Velha, compõe-se de terreno de pinhal, está inscrito no referido artigo matricial rústico 11873º e tem a área de 4560 m2.	1565
	ANTÓNIO MENDES DUARTE EMÍLIA DOS SANTOS MODERNO Casados RUA DO MARCO, 14 - FETEIRA CARNIDE 3100 POMBAL	P						
021	JOSÉ ANTÓNIO DO VALE GOMES BECO DA CORRIEIRA, APARTAMENTOS MONTE SOL, 193 - R/C 8900 ALBUFEIRA	P	R:11874º	Mata Mourisca	01525/221188			1901
	MÁRIO DOS SANTOS MARIA FELÍCIA Casados RUA DA ESCOLA, 9 - SEIXO GUIA 3100 POMBAL	P						
	JOSÉ MARIA RODRIGUES PEREIRA MARIA ALBERTA CARDOSO Casados AV. JOSÉ MARIA DUARTE JÚNIOR, 9 GUIA 3100 POMBAL	P						
	CARLOS ALBERTO VALE MARQUES MARIA DE FÁTIMA FERREIRA MARTINS MARQUES Casados RUA DA ESCOLA, 16 - SEIXO GUIA 3100 POMBAL	P						
	MARIA DOS ANJOS DA LUZ VALE RUA DA ESCOLA, 14 - SEIXO GUIA 3100 POMBAL	P						
	MARIA DULCINA VALE GOMES DINIS OLAIA AMARO Casados RUA DO PINHAL Nº 14 - SEIXO 3100 POMBAL	P						
024	MANUEL VERÍSSIMO DA SILVA MARIA VITÓRIA LEAL PINTO Casados RUA PRINCIPAL, 215 - FONTAÍNHAS COIMBRÃO 2425 MONTE REAL	P	R:11869º	Mata Mourisca	OMISSO	Norte: JOAQUIM DA COSTA PEREIRA Sul:JOSÉ FRANCISCO Nascente: ESTRADA VELHA Poente: MANUEL GOMES	Este prédio tem natureza rústica, situa-se no lugar de Marco da Estrada Velha, compõe-se de terreno de pinhal, está inscrito no referido artigo matricial rústico 11869º e tem a área de 26500 m2.	2646
	JOAQUIM MARQUES PEREIRA JÚNIOR PRECIOSA AGOSTINHO DA SILVA Casados RUA CENTRAL, 3 PAÇO 2425 MONTE REDONDO	P						
	TEODÓSIO DA SILVA PEDROSA 3100 POMBAL	P						
	JOAQUIM DA SILVA AZINHEIRO 3100 POMBAL	P						
	JOSÉ VERÍSSIMO DA SILVA MARIA AGOSTINHO Casados FONTE COVA MONTE REDONDO 2425 LEIRIA	TI						
	ADELINO DA SILVA PEDROSA FERNANDES 3100 POMBAL	TI						
027	IJR - SOCIEDADE DE INVESTIMENTOS IMOBILIÁRIOS, LDA. AV. MARQUÊS DE POMBAL - ED. COLIPO, 458 - 7.º A 2425 LEIRIA	P	R:11834º	Mata Mourisca	8001/20060330			4333
031	MANUEL PEDROSA FERREIRA EMÍLIA VITÓRIA CORDEIRO Casados RUA DA FONTE DA COVA, 78 MONTE REDONDO 2425 LEIRIA	P	R:11835º	Mata Mourisca	OMISSO	Norte: LUIS JOSÉ ALVES DE MATOS E OUTROS Sul:DR. JOSÉ PEDRO DIAS JÚNIOR E OUTROS Nascente: ESTRADA VELHA Poente: AGOSTINHO GOMES (HERDEIROS)	Este prédio tem natureza rústica, situa-se no lugar de Vale Telheiro, compõe-se de terreno de pinhal, está inscrito no referido artigo matricial rústico 11835º e tem a área de 49810 m2.	4680
032 A	MARIA JOSÉ PEREIRA FEIJÃO NORTE 3100 POMBAL	TI	R:11837º	Mata Mourisca	OMISSO	Norte: JOSÉ GRAZINA E OUTROS Sul:IDALINA DA FONSECA CARREIRA SOARES DA SILVA Nascente: LUIS JOSÉ ALVES DE MATOS Poente: JOAQUIM DA COSTA PEREIRA	Este prédio tem natureza rústica, situa-se no lugar de Vale Telheiro, compõe-se de terreno de pinhal, está inscrito no referido artigo matricial rústico 11837º e tem a área de 49810 m2.	5429
	MARIA TERESA FEIJÃO NORTE PAIS BERNARDINO JOÃO SÉRGIO PAIS BERNARDINO Casados RUA MARQUÊS DE POMBAL, LOTE 24 - 7º D 2410-152 LEIRIA	P						
032 B								193

Parcela N.º	Nomes de Proprietários, Possuidores (P), Usufrutuários (U) ou Titulares Inscritos (TI), Conjuges e Moradas	(P) (U) ou (TI)	Matriz: R: Rústica; U: Urbana; omissa.	Freguesia	Descrição Predial	Confrontações do Prédio	Declarações Complementares	Área de Servidão do Prédio (m2)
032,1	LUSIAVES - INDÚSTRIA E COMÉRCIO DE AVES, S.A. MARINHA DAS ONDAS 3080 FIGUEIRA DA FOZ	P	U:4465º	Mata Mourisca	01101/101195		Este prédio, inscrito na matriz predial urbana da referida freguesia de Mata Mourisca sob o artigo 4465º, encontra-se descrito sob o n.º 01101/101195 da freguesia de Guia.	1110
035	LUIS DOMINGUES LUZ PEDROSA DA MOTA Casados RUA DA BARROQUEIRA, 21 - CONQUEIROS MONTE REAL 2425 LEIRIA	P	R:25708º	Mata Mourisca	OMISSO	Norte: JOSÉ GRAZINA Sul:ESTRADA CAMARÁRIA Nascente: ESTRADA VELHA Poente: MARIA JOSÉ PEREIRA FEIJÃO NORTE	Este prédio tem natureza rústica, situa-se no lugar de Vale Telheiro, compõe-se de terreno de pinhal e mato, está inscrito no referido artigo matricial rústico 25708º e tem a área de 9270 m2.	1634
036	MARIA CELESTE LEAL DUARTE FERREIRA RUA VITOR FERNANDES CARREIRA, 3 GUIA 3100 POMBAL	P	R:11859º	Mata Mourisca	OMISSO	Norte: JOAQUIM LEAL E OUTROS Sul:LUIS JOSÉ ALVES DE MATOS E OUTROS Nascente: ESTRADA VELHA Poente: JOÃO MARIA SEBASTIÃO	Este prédio tem natureza rústica, situa-se no lugar de Vale Telheiro, compõe-se de terreno de pinhal e sementeira, está inscrito no referido artigo matricial rústico 11859º e tem a área de 114000 m2.	9257
	ANTÓNIO FRANCISCO ANDRINO AV, JOSÉ MARIA DUARTE JÚNIOR, 18 GUIA 3100 POMBAL	P						
	GRAÇA MARIA LEAL ANDRINO HERCULANO DA CONCEIÇÃO MARTINS Casados QUINTA DO ALMEIDA, LOTE 43 - 4.º DT.º 2460 ALCOBAÇA	P						
	CARLOS MANUEL LEAL DUARTE MARIA LICÍNIA ALEXANDRE BICHO DUARTE Casados AV. JOSÉ MARIA DUARTE JÚNIOR, 31 GUIA 3100 POMBAL	P						
	SAUDADE DA SILVA LEAL RUA DOS VERÍSSIMOS, 1 GUIA 3100 POMBAL	P						
	JOÃO LEAL DA SILVA ERMINDA DA SILVA SANTOS Casados AV. JOSÉ MARIA DUARTE JÚNIOR, 19 GUIA 3100 POMBAL	P						
	GABRIELA LEAL PEREIRA RUA CANTO DAS CASAS NOVAS, 38 - 1.º D GUIA 3100 POMBAL	P						
	MARIA DE FÁTIMA LEAL PEREIRA ANTÓNIO LINO REIS PEREIRA Casados RUA DA BAJOUCA, 30 MONTE REDONDO 2425 LEIRIA	P						
	MARIA TERESA LEAL PEREIRA NEVES AMÂNDIO DOS SANTOS NEVES Casados AV. JOSÉ MARIA DUARTE JÚNIOR, 27 - 1.º GUIA 3100 POMBAL	P						
	ANA PAULA LEAL DUARTE COSTA 3100 POMBAL	TI						
	VITOR JOSÉ LEAL DUARTE 3100 POMBAL	TI						
	MARIA OLGA LEAL DUARTE 3100 POMBAL	TI						
	MANUEL MARIA CARDOSO 3100 POMBAL	TI						
	ANTÓNIO FRANCISCO ADRIANO JÚNIOR 3100 POMBAL	TI						
043	MÁRIO FERREIRA RAMALHAIS NASCE ÁGUA 3100 POMBAL	TI	R:11856º	Mata Mourisca	OMISSO	Norte: ALBINO MARQUES PEREIRA E OUTRO Sul:ANTÓNIO QUITÉRIO E OUTROS Nascente: AUGUSTO MARQUES PEREIRA Poente: MANUEL FRANCISCO	Este prédio tem natureza rústica, situa-se no lugar de Vale Telheiro, compõe-se de terreno de pinhal, está inscrito no referido artigo matricial rústico 11856º e tem a área de 16240 m2.	580
	ANA LEAL RAMALHAIS MUNICÍPIO DE CORDELHA OURO VERDE DO PIQUIRI 85420000 BRASIL	P						

Parcela N.º	Nomes de Proprietários, Possuidores (P), Usufrutuários (U) ou Titulares Inscritos (TI), Conjuges e Moradas	(P) (U) ou (TI)	Matriz: R: Rústica; U: Urbana; omissa.	Freguesia	Descrição Predial	Confrontações do Prédio	Declarações Complementares	Área de Servidão do Prédio (m2)
044	IMOSA - INDÚSTRIAS MINEIRAS DO MONDEGO, S.A. ESTARADA DO GROU - ESTAÇÃO DA GUIA GUIA 3100 POMBAL	P	U:3630º	Mata Mourisca	03286/280792			383
047 A	MARIA PEREIRA DA SILVA RUA DA CAPELA, 6 - GROU MONTE REDONDO 2425 LEIRIA	P	R:10398º	Mata Mourisca	OMISSO	Norte: JOSÉ MARIA CARREIRA Sul:JOÃO MARIA SEBASTIÃO Nascente: MANUEL JOÃO LEAL Poente: MANUEL FERREIRA SOUSA	Este prédio tem natureza rústica, situa-se no lugar de Estrada Velha, compõe-se de terreno de pinhal, está inscrito no referido artigo matricial rústico 10398º e tem a área de 2950 m2.	522
	MARIA DE JESUS SILVA PEREIRA CARVALHO JOSÉ CARVALHO GRILO Casados GROU MONTE REDONDO 2425 LEIRIA	P						
	LÚCIA DA SILVA PEREIRA PEDROSA MANUEL DE OLIVEIRA PEDROSA Casados GROU MONTE REDONDO 2425 LEIRIA	P						
	ANTÓNIO FRANCISCO PEREIRA MARIA PEREIRA DA SILVA Casados RUA DA CAPELA, 6 - GROU GUIA 3100 POMBAL	TI						
047 B								1212
048	ANTÓNIO LEAL SINTRA CAXARIA 3100 POMBAL	TI	R:10395º	Mata Mourisca	OMISSO	Norte: JOSÉ MARIA CARREIRA Sul:JOSÉ MARQUES SEBASTIÃO E OUTRO Nascente: JOSÉ GOMES Poente: MANUEL FERREIRA SOUSA	Este prédio tem natureza rústica, situa-se no lugar de Estrada Velha, compõe-se de terreno de pinhal, está inscrito no referido artigo matricial rústico 10395º e tem a área de 5300 m2.	231
	ANTÓNIO MARIA SINTRA AIDA DO ROSÁRIO LEAL Casados RUA DA SENHORA DAS DORES CAXARIA 3100 POMBAL	P						
050	JOSÉ JORDÃO CARREIRA MARIA LUISA GOMES Casados RUA DA SENHORA DA LUZ MARINHA DA GUIA 3100 POMBAL	P	R:10394º	Mata Mourisca	OMISSO	Norte: JOSÉ SINTRA Sul:MANUEL JOÃO LEAL E OUTRO Nascente: ABÍLIO FERNANDES ESTRADA Poente: FRANCISCO GOMES LEAL	Este prédio tem natureza rústica, situa-se no lugar de Estrada Velha, compõe-se de terreno de pinhal e mato, está inscrito no referido artigo matricial rústico 10394º e tem a área de 9340 m2.	1222
	MARIA JORDÃO CARREIRA AUGUSTO DE OLIVEIRA Casados RUA DAS ALMINHAS CABEÇO 3100 POMBAL	P						
052	MARIA MARQUES DA SILVA RUA DA SENHORA DA LUZ MARINHA DA GUIA 3100 POMBAL	P	R:4241º	Louriçal	OMISSO	Norte: MANUEL FERREIRA Sul:MANUEL JOÃO LEAL Nascente: ROGÉRIO MARQUES JORDÃO Poente: MANUEL FERREIRA	Este prédio tem natureza rústica, situa-se no lugar de Carieiga, compõe-se de terreno de pinhal e mato, está inscrito no referido artigo matricial rústico 4241º e tem a área de 900 m2.	369
	MARIA LICÍNIA DA SILVA MARQUES JOSÉ AUGUSTO CARREIRA TEIXEIRA Casados RUA DA SENHORA DA LUZ MARINHA DA GUIA 3100 POMBAL	P						
	MANUEL SINTRA DA SILVA 3100 POMBAL	TI						
053	PRECIOSA DA SILVA FEITOR MANUEL NOGUEIRA PINHEIRO Casados RUA DA IGREJA ALCOBERTAS 2040 RIO MAIOR	P	R:10392º	Mata Mourisca	00142/180489		Este prédio, inscrito na matriz predial rústica da referida freguesia de Mata Mourisca sob o artigo 10392º, encontra-se descrito sob o n.º 00142/180489 da freguesia de Guia.	2320
054	HERDEIROS DE JÚLIO DE OLIVEIRA GOMES RUA DA SENHORA DAS DORES, 14 CAXARIA 3100 POMBAL	P	R:10393º	Mata Mourisca	OMISSO	Norte: CAMINHO Sul:JOÃO SINTRA Nascente: JOÃO SINTRA Poente: ANTÓNIO FERNANDES (HERDEIROS)	Este prédio tem natureza rústica, situa-se no lugar de Estrada Velha, compõe-se de terreno de pinhal, está inscrito no referido artigo matricial rústico 10393º e tem a área de 1870 m2.	208
055	SILVIO MANUEL LEAL DA SILVA MARIA ALICE SEBASTIÃO LOPES LEAL DA SILVA Casados RUA DE SÃO PEDRO DE MOEL, 139 - 3º DT.º 2430 MARINHA GRANDE	P	R:4238º	Louriçal	03848/160395		Este prédio, inscrito na matriz predial rústica da referida freguesia de Louriçal sob o artigo 4238º, encontra-se descrito sob o n.º 03848/160395 da freguesia de Carriço.	1123

Parcela N.º	Nomes de Proprietários, Possuidores (P), Usufrutuários (U) ou Titulares Inscritos (TI), Conjuges e Moradas	(P) (U) ou (TI)	Matriz: R: Rústica; U: Urbana; omissa.	Freguesia	Descrição Predial	Confrontações do Prédio	Declarações Complementares	Área de Servidão do Prédio (m2)
056	JOSÉ MARQUES DE OLIVEIRA RUA DO CASAL VELHO, 14 - CABEÇO CARRIÇO 3100 POMBAL	P	R:4235º	Louriçal	06182/230798		Este prédio, inscrito na matriz predial rústica da referida freguesia de Louriçal sob o artigo 4235º, encontra-se descrito sob o n.º 06182/230798 da freguesia de Carriço.	1425
057	GABRIEL DE JESUS ALVES MARIA ROSA DE JESUS MARQUES Casados RUA CHINCHEIRA - VALE DE LEZIDE CARRIÇO 3100 POMBAL	P	R:4237º	Louriçal	OMISSO	Norte: ROGÉRIO MARQUES JORDÃO Sul:ARTUR GRILO Nascente: DAVID ROLO Poente: MANUEL DE OLIVEIRA JÚNIOR	Este prédio tem natureza rústica, situa-se no lugar de Curral do Grilo, compõe se de terreno de pinhal e mato, está inscrito no referido artigo matricial rústico 4237º e tem a área de 1720 m2.	318
058	PRECIOSA DA SILVA FEITOR MANUEL NOGUEIRA PINHEIRO Casados RUA DA IGREJA ALCOBERTAS 2040 RIO MAIOR	P	R:4230º	Louriçal	09590/010606			3646
059	AMÍLCAR GRILO MARIA DA CONCEIÇÃO PEDRO GOMES Casados ESTRADA NACIONAL 109 - MARINHA DA GUIA CARRIÇO 3100 POMBAL	P	R:4201º	Louriçal	03254/030194		Este prédio, inscrito na matriz predial rústica da referida freguesia de Louriçal sob o artigo 4201º, encontra-se descrito sob o n.º 03254/030194 da freguesia de Carriço.	871
060	MANUEL MARQUES FERREIRA AURÉLIA DA COSTA VICENTE ESTEVÃO Casados RUA ESTRADA NACIONAL 109, 6 - MARINHA DA GUIA CARRIÇO 3100 POMBAL	P	R:4177º	Louriçal	01483/070690		Este prédio, inscrito na matriz predial rústica da referida freguesia de Louriçal sob o artigo 4177º, encontra-se descrito sob o n.º 01483/070690 da freguesia de Carriço.	906
	MANUEL MARIA FERREIRA MARIA DO CARMO MARQUES Casados RUA DO CASAL VELHO - MARINHA DA GUIA CARRIÇO 3100 POMBAL	U						
062	MANUEL GOMES NOVO 3100 POMBAL	TI	R:4174º	Louriçal	OMISSO	Norte: MANUEL MARQUES Sul:MANUEL CARREIRA Nascente: MANUEL GOMES NOVO Poente: ALBINO CARVALHO	Este prédio tem natureza rústica, situa-se no lugar de Veríssimas, compõe-se de terreno de pinhal disperso e mato, está inscrito no referido artigo matricial rústico 4174º e tem a área de 1020 m2.	208
	MARIA DA CONCEIÇÃO PEDRO GOMES AMILCAR GRILO Casados ESTRADA NACIONAL 109 - MARINHA DA GUIA CARRIÇO 3100 POMBAL	P						
063	MARIA DE FÁTIMA FERNANDES GRILO MOTA MANUEL LEAL MOTA Casados RUA SENHORA DA LUZ - MARINHA DA GUIA CARRIÇO 3100 POMBAL	P	R:4169º	Louriçal	08660/20031118		Este prédio, inscrito na matriz predial rústica da referida freguesia de Louriçal sob o artigo 4169º, encontra-se descrito sob o n.º 08660/20031118 da freguesia de Carriço.	2330
065	ANTÓNIO MANUEL MARQUES DA SILVA MARIA DA CONCEIÇÃO NEVES FERNANDES Casados RUA NOVA, LOTE 9 DT.º SÃO ROMÃO 2400 LEIRIA	P	R:4152º	Louriçal	04486/110396		Este prédio, inscrito na matriz predial rústica da referida freguesia de Louriçal sob o artigo 4152º, encontra-se descrito sob o n.º 04486/110396 da freguesia de Carriço.	2397
066 (continua)	ORLANDA SOFIA SALVADOR GOMES MONTEIRO RUA DAS ROSSADAS, 15 VALE DE LEZIDE 3100 POMBAL	P	R:4156º	Louriçal	07364/240500		Este prédio, inscrito na matriz predial rústica da referida freguesia de Louriçal sob o artigo 4156º, encontra-se descrito sob o n.º 07364/240500 da freguesia de Carriço.	620
	JOAQUINA ROSA RUA DA MARINHA DA GUIA - VALE DE LEZIDE - MARINHA DA GUIA CARRIÇO 3100 POMBAL	P						
	MANUEL MARQUES CARDOSO MARIA DE JESUS CHIANA Casados RUA NOSSA SENHORA DA SAÚDE VALE DE LEZIDE 3100 POMBAL	P						
	LEONILDE SALVADOR JORDÃO GOMES RUA DAS ROSSADAS, 15 VALE DE LEZIDE 3100 POMBAL	P						
	MAGDA RAQUEL SALVADOR GOMES RUA DAS ROSSADAS, 15 VALE DE LEZIDE 3100 POMBAL	P						

Parcela N.º	Nomes de Proprietários, Possuidores (P), Usufrutuários (U) ou Titulares Inscritos (TI), Conjuges e Moradas	(P) (U) ou (TI)	Matriz: R: Rústica; U: Urbana; omissa.	Freguesia	Descrição Predial	Confrontações do Prédio	Declarações Complementares	Área de Servidão do Prédio (m2)
(continuação) 066	MÁRCIA CRISTINA SALVADOR GOMES RUA DAS ROSSADAS, 15 VALE DE LEZIDE 3100 POMBAL	P						
	ALDA MARIA SALVADOR GOMES RUA DAS ROSSADAS, 15 VALE DE LEZIDE 3100 POMBAL	P						
	MANUEL NOGUEIRA PINHEIRO PRECIOSA DA SILVA FEITOR Casados RUA DA IGREJA ALCOBERTAS 2040 RIO MAIOR	TI						
	ARTUR GOMES ERMELINDA MARQUES ROLO Casados RUA PRINCIPAL - MATOS DO CARRIÇO CARRIÇO 3100 POMBAL	TI						
070	DOMICIANO DA CONCEIÇÃO OLIVEIRA MARIA GRACIETE RODRIGUES DE OLIVEIRA Casados APARTADO 23 GUIA 3100 POMBAL	P	R:3855º	Louriçal	02807/190293		Este prédio, inscrito na matriz predial rústica da referida freguesia de Louriçal sob o artigo 3855º, encontra-se descrito sob o n.º 02807/190293 da freguesia de Carriço.	2913
	MANUEL JORDÃO CARREIRA MARIA DE LURDES DA CONCEIÇÃO OLIVEIRA Casados RUA SENHORA DA LUZ - MARINHA DA GUIA CARRIÇO 3100 POMBAL	P						
073	MANUEL DA SILVA FÉLIX MARIA EMÍLIA JORDÃO CARREIRA Casados RUA DA CERÂMICA - MARINHA DA GUIA CARRIÇO 3100 POMBAL	P	R:3857º	Louriçal	OMISSO	Norte: JOSÉ DE OLIVEIRA GOMES Sul:JOSÉ GOMES Nascente: MANUEL DA SILVA Poente: JOSÉ DE OLIVEIRA GOMES	Este prédio tem natureza rústica, situa-se no lugar de Vale da Cabra, compõe-se de terreno de pinhal e mato, está inscrito no referido artigo matricial rústico 3857º e tem a área de 3330 m2.	914
074	DOMICIANO DA CONCEIÇÃO OLIVEIRA MARIA GRACIETE RODRIGUES DE OLIVEIRA Casados APARTADO 23 GUIA 3100 POMBAL	P	R:3856º	Louriçal	02806/190293		Este prédio, inscrito na matriz predial rústica da referida freguesia de Louriçal sob o artigo 3856º, encontra-se descrito sob o n.º 02806/190293 da freguesia de Carriço.	1014
	MANUEL JORDÃO CARREIRA MARIA DE LURDES DA CONCEIÇÃO OLIVEIRA Casados RUA SENHORA DA LUZ - MARINHA DA GUIA CARRIÇO 3100 POMBAL	P						
075	MANUEL DOS SANTOS JORDÃO MEHRENSKAMP 12-E 22117 HAMBURGO - ALEMANHA	P	R:3851º	Louriçal	OMISSO	Norte: MANUEL DA SILVA Sul:ANTÓNIO LUIS Nascente: ELÍSIO JORDÃO Poente: ADÍLIA MARQUES PEDROSA	Este prédio tem natureza rústica, situa-se no lugar de Vale da Cabra, compõe-se de terreno de pinhal e mato, está inscrito no referido artigo matricial rústico 3851º e tem a área de 3020 m2.	192
076	CARLOS DE JESUS MARQUES BREGIEIRO LUCIA MARIA TOMÁS BREGIEIRO Casados RUA NOSSA SENHORA DA BOA VIAGEM - CABEÇO CARRIÇO 3100 POMBAL	P	R:3852º	Louriçal	06737/020399		Este prédio, inscrito na matriz predial rústica da referida freguesia de Louriçal sob o artigo 3852º, encontra-se descrito sob o n.º 06737/020399 da freguesia de Carriço.	1086
077	MARIA HERMÍNIA DOS SANTOS JORDÃO ANÍBAL DA CRUZ JORDÃO Casados RUA MATA DA URSO, 59 CARRIÇO 3100 POMBAL	P	R:3853º	Louriçal	01596/291090		Este prédio, inscrito na matriz predial rústica da referida freguesia de Louriçal sob o artigo 3853º, encontra-se descrito sob o n.º 01596/291090 da freguesia de Carriço.	745
078	DOMICIANO DA CONCEIÇÃO OLIVEIRA MARIA GRACIETE RODRIGUES DE OLIVEIRA Casados APARTADO 23 GUIA 3100 POMBAL	P	R:3828º	Louriçal	02814/190293		Este prédio, inscrito na matriz predial rústica da referida freguesia de Louriçal sob o artigo 3828º, encontra-se descrito sob o n.º 02814/190293 da freguesia de Carriço.	1343
	MANUEL JORDÃO CARREIRA MARIA DE LURDES DA CONCEIÇÃO OLIVEIRA Casados RUA SENHORA DA LUZ - MARINHA DA GUIA CARRIÇO 3100 POMBAL	P						

Parcela N.º	Nomes de Proprietários, Possuidores (P), Usufrutuários (U) ou Titulares Inscritos (TI), Conjuges e Moradas	(P) (U) ou (TI)	Matriz: R: Rústica; U: Urbana; omissa.	Freguesia	Descrição Predial	Confrontações do Prédio	Declarações Complementares	Área de Servidão do Prédio (m2)
079	MANUEL JOSÉ DE OLIVEIRA GRILO MARIA GUIOMAR DAS NEVES GASPAR GRILO Casados AV. NOSSA SENHORA DA GUIA, 2 - LAGOEIROS GUIA 3100 POMBAL	P	R:3847º	Louriçal	00782/260488		Este prédio, inscrito na matriz predial rústica da referida freguesia de Louriçal sob o artigo 3847º, encontra-se descrito sob o n.º 00782/260488 da freguesia de Carriço.	72
080	JOSÉ AUGUSTO DA SILVA MARQUES MARIA ALICE MARQUES CARREIRA Casados RUA NOSSA SENHORA DA BOA VIAGEM - CABEÇO CARRIÇO 3100 POMBAL	P	R:3845º	Louriçal	OMISSO	Norte: MANUEL MARIA DA SILVA BERNARDES Sul:MANUEL DA SILVA Nascente: VIRGÍLIO DA CONCEIÇÃO GRILO Poente: MANUEL MARQUES	Este prédio tem natureza rústica, situa-se no lugar de Moinho do Vento, compõe-se de terreno de pinhal disperso e mato, está inscrito no referido artigo matricial rústico 3845º e tem a área de 6450 m2.	1095
081	MANUEL PEDRO GOMES MARIA ANGELINA FERNANDES BREGIEIRO Casados RUA DAS TERRAS - CAXARIA CARRIÇO 3100 POMBAL	P	R:3846º	Louriçal	03403/210594		Este prédio, inscrito na matriz predial rústica da referida freguesia de Louriçal sob o artigo 3846º, encontra-se descrito sob o n.º 03403/210594 da freguesia de Carriço.	583
	ROSA PEDRO RUA DE SÃO LOURENÇO CAXARIA 3100 POMBAL	P						
	LUCINDA PEDRO CARREIRA ROLO ANTÓNIO GOMES ROLO Casados RUA DA CERÂMICA - MARINHA DA GUIA CARRIÇO 3100 POMBAL	P						
084	NUNO PAULO GOMES FERREIRA DE SOUSA MARIA DE FÁTIMA ROLO GOMES Casados RUA MATA DO URSO CARRIÇO 3100-195 POMBAL	P	R:2511º	Louriçal	06113/130798		Este prédio, inscrito na matriz predial rústica da referida freguesia de Louriçal sob o artigo 2511º, encontra-se descrito sob o n.º 06113/130798 da freguesia de Carriço.	319
085	JOSÉ AUGUSTO CARREIRA CARDOSO SÍLVIA CRISTINA OLIVEIRA JOÃO CARDOSO Casados CABEÇO DO CARRIÇO CARRIÇO 3100 POMBAL	P	R:2507º	Louriçal	07691/010306		Este prédio, inscrito na matriz predial rústica da referida freguesia de Louriçal sob o artigo 2507º, encontra-se descrito sob o n.º 07691/010306 da freguesia de Carriço.	1259
	ANA PAULA CARREIRA CARDOSO JOSÉ MARIA DA SILVA MARQUES Casados RUA DAS CASAS VELHAS, 36 - SILVEIRINHA PEQUENA CARRIÇO 3100 POMBAL	P						
	ODETE CARREIRA CARDOSO OLIVEIRA NELSON FERNANDO SANTOS OLIVEIRA Casados RUA DAS ALMOÍNHAS - CABEÇO CARRIÇO 3100 POMBAL	P						
	MANUEL CARREIRA CARDOSO CÉLIA MARIA LEAL GOMES CARDOSO Casados RUA NOSSA SENHORA DA LUZ, 19 MARINHA DA GUIA - CARRIÇO 3100 POMBAL	P						
	MARIA ALICE CARREIRA CARDOSO FERREIRA JOSÉ GABRIEL MARQUES FERREIRA Casados RUA DO CASAL VELHO, 2 MARINHA DA GUIA - CARRIÇO 3100 POMBAL	P						
	ADÉLIA CARREIRA CARDOSO CRUZ CARLOS ANTÓNIO GONÇALVES DA CRUZ Casados CASAL DO MOURO LOURIÇAL 3100 POMBAL	P						
	JOSÉ MARIA ROLO CARDOSO MARIA DA CONCEIÇÃO PEDRO CARREIRA Casados RUA DAS ALMINHAS, 3 - CABEÇO CARRIÇO 3100 POMBAL	U						
086 (continua)	ROGÉRIO ROLO PEDROSA LÍDIA MARIA MARQUES CARDOSO PEDROSA Casados RUA SANTA MARTA, 491 - RUGE - ÁGUA - ALBERGARIA DOS DOZE MEMÓRIA 3115 LEIRIA	P	R:2508º	Louriçal	02931/200493		Este prédio, inscrito na matriz predial rústica da referida freguesia de Louriçal sob o artigo 2508º, encontra-se descrito sob o n.º 02931/200493 da freguesia de Carriço.	1716

Parcela N.º	Nomes de Proprietários, Possuidores (P), Usufrutuários (U) ou Titulares Inscritos (TI), Conjuges e Moradas	(P) (U) ou (TI)	Matriz: R: Rústica; U: Urbana; omissa.	Freguesia	Descrição Predial	Confrontações do Prédio	Declarações Complementares	Área de Servidão do Prédio (m2)
(continuação) 086	MARIA ISABEL VICENTE ROLO SANTOS 3100 POMBAL	P						
087	AMÂNDIO DOS RAMOS CADETE CARVALHEIRO ALZIRA SIMÕES CARVALHEIRO CADETE Casados MATOS DO CARRIÇO CARRIÇO 3100 POMBAL	P	R:2519º	Louriçal	00680/260188		Este prédio, inscrito na matriz predial rústica da referida freguesia de Louriçal sob o artigo 2519º, encontra-se descrito sob o n.º 00680/260188 da freguesia de Carriço.	1697
090	HERDEIROS DE PIEDADE DA NAZARÉ SILVA VALE LEZIDE GUIA 3100 POMBAL	P	R:2501º	Louriçal	01888/220791		Este prédio, inscrito na matriz predial rústica da referida freguesia de Louriçal sob o artigo 2501º, encontra-se descrito sob o n.º 01888/220791 da freguesia de Carriço.	185
	MARIA JOSÉ DIAS RUA DA HORTINHA - VALE LEZIDE CARRIÇO 3100-206 POMBAL	P						
	PIEDADE DE JESUS SEBASTIÃO DA SILVA ANTÓNIO LOURENÇO DA SILVA Casados RUA DO CASTANHEIRO - VALE DE LEZIDE MATA MOURISCA 3100-206 POMBAL	P						
	MANUEL MARIA SEBASTIÃO MARIA JOSÉ DIAS Casados VALE DE LEZIDE MATA MOURISCA 3100 POMBAL	TI						
	JOAQUIM SEBASTIÃO PIEDADE DA NAZARÉ SILVA Casados VALE DE LEZIDE MATA MOURISCA 3100 POMBAL	TI						
091	JOSÉ DE OLIVEIRA GASPAR MARIA ELVIRA LEAL SINTRA GASPAR Casados RUA FONTE DO REI, 12 CARRIÇO 3100 POMBAL	P	R:2500º	Louriçal	02094/101291		Este prédio, inscrito na matriz predial rústica da referida freguesia de Louriçal sob o artigo 2500º, encontra-se descrito sob o n.º 02094/101291 da freguesia de Carriço.	1029
092	ANÍBAL SINTRA DA SILVA LEAL PISCO MARIA HELENA DA SILVA SINTRA Casados R. POETA JOSÉ MARQUES DA CRUZ, LOTE 94, 1.º DT.º CRUZ DA AREIA 2410 LEIRIA	P	R:2497º	Louriçal	04677/240596		Este prédio, inscrito na matriz predial rústica da referida freguesia de Louriçal sob o artigo 2497º, encontra-se descrito sob o n.º 04677/240596 da freguesia de Carriço.	764
093	ANTENOR NUNES EREIRA MARIA DA SILVA Casados RUA DE S. JOÃO, 9 CARRIÇO 3100 POMBAL	P	R:2498º	Louriçal	OMISSO	Norte: FRANCISCO GOMES LEAL Sul:MANUEL GOMES GASPAR JÚNIOR Nascente: LINO GOMES DAS NEVES Poente: MANUEL NEVES CATARINO	Este prédio tem natureza rústica, situa-se no lugar de Queimada, compõe-se de terreno de pinhal novo e mato, está inscrito no referido artigo matricial rústico 2498º e tem a área de 2050 m2.	275
094	JOSÉ DE OLIVEIRA CARVALHO MARIA LUISA FERREIRA MARQUES CARVALHO Casados RUA DA FIGUEIRA DO VALE, 15 CARRIÇO 3100 POMBAL	P	R:2478º	Louriçal	OMISSO	Norte: LAURA DA CONCEIÇÃO Sul:CAMINHO Nascente: MANUEL FÉLIX Poente: MANUEL GOMES GASPAR JÚNIOR	Este prédio tem natureza rústica, situa-se no lugar de Carvalha, compõe-se de terreno de pinhal e mato, está inscrito no referido artigo matricial rústico 2478º e tem a área de 3070 m2.	1164
095	JOSÉ DE OLIVEIRA GASPAR MARIA ELVIRA LEAL SINTRA GASPAR Casados RUA FONTE DO REI, 12 CARRIÇO 3100 POMBAL	P	R:2479º	Louriçal	02093/101291		Este prédio, inscrito na matriz predial rústica da referida freguesia de Louriçal sob o artigo 2479º, encontra-se descrito sob o n.º 02093/101291 da freguesia de Carriço.	522
096	MANUEL AUGUSTO NEVES MARIA FERNANDES SIMÕES Casados ESTRADA NACIONAL109, 23 - CABEÇO CARRIÇO 3100 POMBAL	P	R:2550º	Louriçal	OMISSO	Norte: MANUEL FRANCISCO BICHO Sul:FRANCISCO GOMES LEAL Nascente: JOSUÉ NEVES Poente: JOAQUIM NEVES	Este prédio tem natureza rústica, situa-se no lugar de Queimada, compõe-se de terreno de pinhal novo e mato, está inscrito no referido artigo matricial rústico 2550º e tem a área de 3400 m2.	156

Parcela N.º	Nomes de Proprietários, Possuidores (P), Usufrutuários (U) ou Titulares Inscritos (TI), Conjuges e Moradas	(P) (U) ou (TI)	Matriz: R: Rústica; U: Urbana; omissa.	Freguesia	Descrição Predial	Confrontações do Prédio	Declarações Complementares	Área de Servidão do Prédio (m2)
097	JOSÉ AUGUSTO NEVES ALZIRA MARQUES GRILO NEVES Casados RUA DA IGREJA, 22 GUIA 3100 POMBAL	P	R:2475º	Louriçal	OMISSO	Norte: ALCIDES DA SILVA Sul:MANUEL GOMES GASPAR JÚNIOR Nascente: JOAQUIM DAS NEVES Poente: JOSÉ MARIA CARDOSO CARREIRA	Este prédio tem natureza rústica, situa-se no lugar de Carvalha, compõe-se de terreno de pinhal e mato, está inscrito no referido artigo matricial rústico 2475º e tem a área de 1760 m2.	363
098	MARIA DA CONCEIÇÃO DA COSTA FERNANDES ELÍSIO FERREIRA TORRES Casados IMPASSE B, LOTE 19 - 3º ESQ.º 2615 ALVERCA	P	R:2474º	Louriçal	07177/050100		Este prédio, inscrito na matriz predial rústica da referida freguesia de Louriçal sob o artigo 2474º, encontra-se descrito sob o n.º 07177/050100 da freguesia de Carriço.	1860
100	JOSÉ MARIA DA SILVA ROLO JÚLIA DOS SANTOS FERREIRA Casados RUA DO CASTANHEIRO CABEÇO 3100 POMBAL	P	R:2473º	Louriçal	OMISSO	Norte: ANTÓNIO DA SILVA ROLO Sul:LAURA DA CONCEIÇÃO Nascente: MANUEL CATARINO Poente: JOAQUIM DAS NEVES	Este prédio tem natureza rústica, situa-se no lugar de Carvalha, compõe-se de terreno de pinhal e mato, está inscrito no referido artigo matricial rústico 2473º e tem a área de 2200 m2.	30
101	ERMELINDA MARQUES ROLO ARTUR GOMES Casados RUA PRINCIPAL - MATOS DO CARRIÇO CARRIÇO 3100 POMBAL	P	R:2472º	Louriçal	07333/160500		Este prédio, inscrito na matriz predial rústica da referida freguesia de Louriçal sob o artigo 2472º, encontra-se descrito sob o n.º 07333/160500 da freguesia de Carriço.	208
102	JOSÉ JORDÃO CARREIRA MARIA LUISA GOMES Casados RUA DA SENHORA DA LUZ MARINHA DA GUIA 3100 POMBAL	P	R:2469º	Louriçal	OMISSO	Norte: JOSÉ NEVES CATARINO Sul:ANTÓNIO DA SILVA ROLO Nascente: MANUEL GOMES RIBEIRO Poente: ALCIDES DA SILVA	Este prédio tem natureza rústica, situa-se no lugar de Queimada, compõe-se de terreno de mato, está inscrito no referido artigo matricial rústico 2469º e tem a área de 1420 m2.	612
103	ELÍSIO GOMES RIBEIRO CREMILDE DA LUZ AMOEDO Casados RUA DA MATA DO URSO CABEÇO DO CARRIÇO 3100-194 POMBAL	P	R:2471º	Louriçal	OMISSO	Norte: CAMINHO Sul:MANUEL NEVES CATARINO Nascente: JOSÉ PEDROSA Poente: JOSÉ NEVES CATARINO	Este prédio tem natureza rústica, situa-se no lugar de Queimada, compõe-se de terreno de pinhal e mato, está inscrito no referido artigo matricial rústico 2471º e tem a área de 3400 m2.	863
104	ROGÉRIO ROLO PEDROSA LÍDIA MARIA MARQUES CARDOSO PEDROSA Casados RUA SANTA MARTA, 491 - RUGE - ÁGUA - ALBERGARIA DOS DOZE MEMÓRIA 3115 LEIRIA	P	R:2047º	Louriçal	02930/200493		Este prédio, inscrito na matriz predial rústica da referida freguesia de Louriçal sob o artigo 2047º, encontra-se descrito sob o n.º 02930/200493 da freguesia de Carriço.	494
105	MARIA GRACIETE CARREIRA SOUSA DE ANDRADE JOSÉ PAULO MONTEIRO DE ANDRADE Casados LADEIRA DO CHÃO DO BISPO, LOTE 1 3030-159 COIMBRA	P	R:2048º	Louriçal	06061/130798		Este prédio, inscrito na matriz predial rústica da referida freguesia de Louriçal sob o artigo 2048º, encontra-se descrito sob o n.º 06061/130798 da freguesia de Carriço.	620
106	MANUEL MARIA FÉLIX ROLO ETELVINA JORDÃO GOMES ROLO Casados RUA JOSÉ CARLOS DE MELO, 180 - 1.º DT.º LARANJEIRO 2810 ALMADA	P	R:2049º	Louriçal	01270/181289		Este prédio, inscrito na matriz predial rústica da referida freguesia de Louriçal sob o artigo 2049º, encontra-se descrito sob o n.º 01270/181289 da freguesia de Carriço.	193
107	AUGUSTO DE OLIVEIRA MARIA JORDÃO Casados RUA DAS ALMINHAS - CABEÇO CARRIÇO 3100 POMBAL	P	R:2046º	Louriçal	OMISSO	Norte: FRANCISCO GOMES LEAL Sul:MANUEL PEDROSA NOVO Nascente: EMÍLIA DA CONCEIÇÃO Poente: JOÃO JORDÃO ROLO	Este prédio tem natureza rústica, situa-se no lugar de Monte Gordo, compõe-se de terreno de pinhal e mato, está inscrito no referido artigo matricial rústico 2046º e tem a área de 1050 m2.	464
109	MÁRIO GOMES LEAL MARIA ALICE LEAL Casados RUA DO LOURIÇAL, 7 - MATOS DO CARRIÇO CARRIÇO 3125 POMBAL	P	R:2045º	Louriçal	01923/060891		Este prédio, inscrito na matriz predial rústica da referida freguesia de Louriçal sob o artigo 2045º, encontra-se descrito sob o n.º 01923/060891 da freguesia de Carriço.	360

Parcela N.º	Nomes de Proprietários, Possuidores (P), Usufrutuários (U) ou Titulares Inscritos (TI), Conjuges e Moradas	(P) (U) ou (TI)	Matriz: R: Rústica; U: Urbana; omissa.	Freguesia	Descrição Predial	Confrontações do Prédio	Declarações Complementares	Área de Servidão do Prédio (m2)
110	MÁRIO RIBEIRO MARQUES LUCINDA MARIA GONÇALVES Casados RUA PRINCIPAL MATOS DO CARRIÇO 3100 POMBAL	P	R:2044º	Louriçal	01945/110991		Este prédio, inscrito na matriz predial rústica da referida freguesia de Louriçal sob o artigo 2044º, encontra-se descrito sob o n.º 01945/110991 da freguesia de Carriço.	403
111	JOSÉ FERREIRA DAS NEVES RUA DA VERÓNICA, 88 - CAVE DTª 1170 LISBOA	P	R:2043º	Louriçal	05029/130197		Este prédio, inscrito na matriz predial rústica da referida freguesia de Louriçal sob o artigo 2043º, encontra-se descrito sob o n.º 05029/130197 da freguesia de Carriço.	450
112	MÁRIO GOMES JORDÃO LICÍNIA DA SILVA SINTRA Casados RUA DAS CASAS BRANCAS CARRIÇO 3100 POMBAL	P	R:2434º	Louriçal	00744/220388		Este prédio, inscrito na matriz predial rústica da referida freguesia de Louriçal sob o artigo 2434º, encontra-se descrito sob o n.º 00744/220388 da freguesia de Carriço.	549
113	JOSÉ MARIA CARREIRA MARIA EMÍLIA MARQUES CARREIRA Casados ESTRADA NACIONAL 109 - CABEÇO CARRIÇO 3100-194 POMBAL	P	R:2078º	Louriçal	04700/040696		Este prédio, inscrito na matriz predial rústica da referida freguesia de Louriçal sob o artigo 2078º, encontra-se descrito sob o n.º 04700/040696 da freguesia de Carriço.	24
114	MÁRIO ANTÓNIO DA SILVA NEVES MARIA LINA PEREIRA FERNANDES Casados RUA DO CASTANHAL, 9 CARRIÇO 3100 POMBAL	P	R:2041º	Louriçal	03647/131094		Este prédio, inscrito na matriz predial rústica da referida freguesia de Louriçal sob o artigo 2041º, encontra-se descrito sob o n.º 03647/131094 da freguesia de Carriço.	611
115	MÁRIO ANTÓNIO DA SILVA NEVES MARIA LINA PEREIRA FERNANDES Casados RUA DO CASTANHAL, 9 CARRIÇO 3100 POMBAL	P	R:2040º	Louriçal	OMISSO	Norte: MANUEL JOAQUIM DA SILVA Sul:JOSÉ JORDÃO Nascente: EMÍLIA DA CONCEIÇÃO Poente: MANUEL DUARTE NOVO	Este prédio tem natureza rústica, situa-se no lugar de Monte Gordo, compõe-se de terreno de pinhal e mato, está inscrito no referido artigo matricial rústico 2040º e tem a área de 4900 m2.	390
116	LICÍNIO MARQUES SINTRÃO MARIA JÚLIA COSTA Casados RUA DA CAPELA, 30 MATA MOURISCA 3100 POMBAL	P	R:2039º	Louriçal	03595/120994		Este prédio, inscrito na matriz predial rústica da referida freguesia de Louriçal sob o artigo 2039º, encontra-se descrito sob o n.º 03595/120994 da freguesia de Carriço.	292
	HERDEIROS DE MANUEL MARIA CINTRÃO ESPINHEIRAS MATA MOURISCA 3100 POMBAL	P						
117	HERDEIROS DE MANUEL MARIA CINTRÃO ESPINHEIRAS MATA MOURISCA 3100 POMBAL	TI	R:2027º	Louriçal	05164/140497		Este prédio, inscrito na matriz predial rústica da referida freguesia de Louriçal sob o artigo 2027º, encontra-se descrito sob o n.º 05164/140497 da freguesia de Carriço.	236
	MARIA EMÍLIA MARQUES DA SILVA RUA DA GILA, 1 - ESPINHEIRAS MATA MOURISCA 3100 POMBAL	P						
118	ROSA MARIA DE OLIVEIRA JORDÃO AV. DOS DESCOBRIMENTOS - AREIA SOL - BLOCO 3, 2.º M 8200 ALBUFEIRA	P	R:2032º	Louriçal	5739/20050531		Este prédio, inscrito na matriz predial rústica da referida freguesia de Louriçal sob o artigo 2032º, encontra-se descrito sob o n.º 5739/20050531 da freguesia de Carriço.	18
119	FRANCISCO MENDES DA SILVA IRÍA FERNANDES DUARTE Casados CARRIÇO 3100 POMBAL	TI	R:2077º	Louriçal	OMISSO	Norte: JOSÉ PEREIRA SÃO MIGUEL Sul:MANUEL DUARTE NOVO Nascente: JOSÉ JORDÃO Poente: MANUEL JORDÃO FERNANDES	Este prédio tem natureza rústica, situa-se no lugar de Gorita, compõe-se de terreno de pinhal e mato, está inscrito no referido artigo matricial rústico 2077º e tem a área de 1920 m2.	129
	MARIA EMÍLIA DUARTE DA SILVA FERREIRA JOSÉ GONÇALVES FERREIRA Casados RUA DA MATA DO URSO, 44 CARRIÇO 3100 POMBAL	P						

Parcela N.º	Nomes de Proprietários, Possuidores (P), Usufrutuários (U) ou Titulares Inscritos (TI), Conjuges e Moradas	(P) (U) ou (TI)	Matriz: R: Rústica; U: Urbana; omissa.	Freguesia	Descrição Predial	Confrontações do Prédio	Declarações Complementares	Área de Servidão do Prédio (m2)
120	ERMELINDA MARQUES ROLO ARTUR GOMES Casados RUA PRINCIPAL - MATOS DO CARRIÇO CARRIÇO 3100 POMBAL	P	R:2038º	Louriçal	07435/101000		Este prédio, inscrito na matriz predial rústica da referida freguesia de Louriçal sob o artigo 2038º, encontra-se descrito sob o n.º 07435/101000 da freguesia de Carriço.	149
121	MARIA MARQUES DE OLIVEIRA RUFINO FERNANDO LEOPOLDO DOS SANTOS RUFINO Casados ESTRADA NACIONAL 109 - CABEÇO CARRIÇO 3100 POMBAL	P	R:2037º	Louriçal	00869/260788		Este prédio, inscrito na matriz predial rústica da referida freguesia de Louriçal sob o artigo 2037º, encontra-se descrito sob o n.º 00869/260788 da freguesia de Carriço.	2439
122	MARIA LUCÍLIA NEVES FERREIRA DE OLIVEIRA JOSÉ CARLOS CATARINO DE OLIVEIRA Casados RUA LAVADOURA - CASAL SECA MARINHA DAS ONDAS 3080 FIGUEIRA DA FOZ	P	R:2069º	Louriçal	06557/211298		Este prédio, inscrito na matriz predial rústica da referida freguesia de Louriçal sob o artigo 2069º, encontra-se descrito sob o n.º 06557/211298 da freguesia de Carriço.	231
123	JORGE NEVES NATIVIDADE SIMÕES Casados RUA NOSSA SENHORA DA BOA VIAGEM CABEÇO DO CARRIÇO 3100 POMBAL	P	R:2070º	Louriçal	02445/310792		Este prédio, inscrito na matriz predial rústica da referida freguesia de Louriçal sob o artigo 2070º, encontra-se descrito sob o n.º 02445/310792 da freguesia de Carriço.	920
124	JOSÉ MARIA DOS SANTOS JORDÃO MARIA LUCÍLIA FERNANDES DOS SANTOS JORDÃO Casados RUA DE S. LOURENÇO, 2 - CAXARIA CARRIÇO 3100 POMBAL	P	R:2080º	Louriçal	OMISSO	Norte: LINO GOMES DAS NEVES Sul:JÚLIO NEVES Nascente: MANUEL DA SILVA RUIVO Poente: MANUEL MARIA SIMÕES	Este prédio tem natureza rústica, situa-se no lugar de Gorita, compõe-se de terreno de pinhal em criação e mato, está inscrito no referido artigo matricial rústico 2080º e tem a área de 2710 m2.	454
125	LINO GOMES DAS NEVES HERMÍNIA DAS NEVES Casados RUA 1 VARZEA, LOTE 9 R/C - RAMADA 2675 ODIVELAS	P	R:2081º	Louriçal	02374/040790			395
126	MARIA DE LURDES FIGUEIRINHA NEVES JOSÉ JOAQUIM MARQUES DA SILVA Casados CARRIÇO 3100 POMBAL	P	R:2082º	Louriçal	07887/010613		Este prédio, inscrito na matriz predial rústica da referida freguesia de Louriçal sob o artigo 2082º, encontra-se descrito sob o n.º 07887/010613 da freguesia de Carriço.	237
127	MARIA DOS ANJOS NEVES GRILO 3100 POMBAL	TI	R:2083º	Louriçal	OMISSO	Norte: JÚLIO NEVES Sul:JOAQUIM DAS NEVES Nascente: MANUEL DA SILVA RUIVO Poente: MANUEL MARIA SIMÕES	Este prédio tem natureza rústica, situa-se no lugar de Gorita, compõe-se de terreno de pinhal e mato, está inscrito no referido artigo matricial rústico 2083º e tem a área de 1300 m2.	196
	ALBERTINA NEVES RUA DAS ALMINHAS CABEÇO DO CARRIÇO 3100 POMBAL	P						
128	JOSÉ AUGUSTO NEVES ALZIRA MARQUES GRILO NEVES Casados RUA DA IGREJA, 22 GUIA 3100 POMBAL	P	R:2084º	Louriçal	OMISSO	Norte: MANUEL NEVES CATARINO Sul:JOSÉ NEVES CATARINO Nascente: MANUEL NEVES FÉLIX Poente: MANUEL MARIA SIMÕES	Este prédio tem natureza rústica, situa-se no lugar de Gorita, compõe-se de terreno de pinhal e mato, está inscrito no referido artigo matricial rústico 2084º e tem a área de 1300 m2.	219
129	SABINO JOÃO RUA DA MATA DO URSO CARRIÇO 3100 POMBAL	P	R:2085º	Louriçal	OMISSO	Norte: MANUEL MARIA SIMÕES Sul:JÚLIO NEVES Nascente: MANUEL NEVES FÉLIX Poente: MANUEL MARIA SIMÕES	Este prédio tem natureza rústica, situa-se no lugar de Gorita, compõe-se de terreno de pinhal e mato, está inscrito no referido artigo matricial rústico 2085º e tem a área de 1300 m2.	222
130	MANUEL FERNANDES CARDOSO 3100 POMBAL	P	R:2086º	Louriçal	08110/011119		Este prédio, inscrito na matriz predial rústica da referida freguesia de Louriçal sob o artigo 2086º, encontra-se descrito sob o n.º 08110/011119 da freguesia de Carriço e tem a área de 21330 m2.	941
	ELVIRA SIMÕES AMENDOLA JOSÉ ANTÓNIO AMENDOLA Casados RUA DAS ALMOINHAS - CABEÇO CARRIÇO 3100 POMBAL	P						

Parcela N.º	Nomes de Proprietários, Possuidores (P), Usufrutuários (U) ou Titulares Inscritos (TI), Conjuges e Moradas	(P) (U) ou (TI)	Matriz: R: Rústica; U: Urbana; omissa.	Freguesia	Descrição Predial	Confrontações do Prédio	Declarações Complementares	Área de Servidão do Prédio (m2)
131	MARIA DA CONCEIÇÃO DAS NEVES SILVA ESTRADA NACIONAL109 CAXARIA 3100 POMBAL	P	R:2096º	Louriçal	05959/100798		Este prédio, inscrito na matriz predial rústica da referida freguesia de Louriçal sob o artigo 2096º, encontra-se descrito sob o n.º 05959/100798 da freguesia de Carriço.	1687
132 A	MANUEL DE JESUS DA SILVA MARIA JOSÉ DAS NEVES SIMÕES Casados RUA DE SÃO JOÃO CARRIÇO 3100 POMBAL	P	R:768º	Louriçal	06590/990113		Este prédio, inscrito na matriz predial rústica da referida freguesia de Louriçal sob o artigo 768º, encontra-se descrito sob o n.º 06590/990113 da freguesia de Carriço.	635
132 B								40
133	MARIA DA CONCEIÇÃO MARQUES GOMES RUA MESTRE CARDOSO, 25 COSTA DE LAVOS 3080 FIGUEIRA DA FOZ	P	R:769º	Louriçal	08000/010904		Este prédio, inscrito na matriz predial rústica da referida freguesia de Louriçal sob o artigo 769º, encontra-se descrito sob o n.º 08000/010904 da freguesia de Carriço.	373
134 A	MARIA ISABEL OLIVEIRA MARQUES EREIRA MANUEL DA SILVA EREIRA Casados RUA DO BARREIRO, 24 CARRIÇO 3100 POMBAL	P	R:689º	Louriçal	01197/100889		Este prédio, inscrito na matriz predial rústica da referida freguesia de Louriçal sob o artigo 689º, encontra-se descrito sob o n.º 01197/100889 da freguesia de Carriço.	502
	MANUEL GONÇALVES DA CRUZ FERREIRA MARIA EMÍLIA DE OLIVEIRA Casados RUA DOMINGOS PEREIRA MARINHA DAS ONDAS 3080 FIGUEIRA DA FOZ	P						
	PIEDADE DE OLIVEIRA RUA DO BARREIRO, 24 3100 POMBAL	P						
	ANÍBAL JOSÉ DE OLIVEIRA DIAS AIDA SIMÕES FERREIRA DIAS Casados RUA DA FÁBRICA, 9 CARRIÇO 3100-195 POMBAL	P						
	MARIA DE LURDES FERREIRA DAS NEVES DIAS DIAMANTINO TERESA DIAS Casados CARRIÇO 3100 POMBAL	TI						
134 B								744
135	ANTENOR NUNES EREIRA MARIA DA SILVA Casados RUA DE S. JOÃO, 9 CARRIÇO 3100 POMBAL	P	R:690º	Louriçal	Num: 58707 Livro: B-149 Folha: 123			1077
136	MARIA ISABEL OLIVEIRA MARQUES EREIRA MANUEL DA SILVA EREIRA Casados RUA DO BARREIRO, 24 CARRIÇO 3100 POMBAL	P	R:692º	Louriçal	OMISSO	Norte: BERNARDINO PEREIRA Sul:BRÍGIDA MARIA Nascente: MANUEL NUNES EREIRA Poente: SILVESTRE CORDEIRO	Este prédio tem natureza rústica, situa-se no lugar de Estrada do Meio, compõe-se de terreno de pinhal e mato, está inscrito no referido artigo matricial rústico 692º e tem a área de 1480 m2.	388
137	ARMÉNIO CADETE FERREIRA MARIA DA CONCEIÇÃO DUARTE EREIRA Casados RUA DA FÁBRICA, 2 CARRIÇO 3100 POMBAL	P	R:693º	Louriçal	01755/060391		Este prédio, inscrito na matriz predial rústica da referida freguesia de Louriçal sob o artigo 693º, encontra-se descrito sob o n.º 01755/060391 da freguesia de Carriço.	286
138	MANUEL JOSÉ DE OLIVEIRA GRILO MARIA GUIOMAR DAS NEVES GASPAR GRILO Casados AV. NOSSA SENHORA DA GUIA, 2 - LAGOEIROS GUIA 3100 POMBAL	P	R:694º	Louriçal	03140/300893		Este prédio, inscrito na matriz predial rústica da referida freguesia de Louriçal sob o artigo 694º, encontra-se descrito sob o n.º 03140/300893 da freguesia de Carriço.	789
139	ARMANDO LEAL JORDÃO DOS SANTOS MARIA MANUELA RODRIGUES DOS SANTOS Casados RUA D' MÁRIO BEJA - MATOS CARRIÇO CARRIÇO 3100 POMBAL	P	R:691º	Louriçal	OMISSO	Norte: CAMINHO Sul:MANUEL NUNES EREIRA Nascente: MANUEL DAS NEVES NOVO Poente: ELIZIO FERREIRA	Este prédio tem natureza rústica, situa-se no lugar de Estrada do Meio, compõe-se de terreno de pinhal e mato, está inscrito no referido artigo matricial rústico 691º e tem a área de 4330 m2.	747
140 (continua)	JOSÉ AUGUSTO COSTA CARREIRA 3100 POMBAL	TI	R:676º	Louriçal	05071/170495			89

Parcela N.º	Nomes de Proprietários, Possuidores (P), Usufrutuários (U) ou Titulares Inscritos (TI), Conjuges e Moradas	(P) (U) ou (TI)	Matriz: R: Rústica; U: Urbana; omissa.	Freguesia	Descrição Predial	Confrontações do Prédio	Declarações Complementares	Área de Servidão do Prédio (m2)
(continuação) 140	MARIA CIDÁLIA PINTO EREIRA JOSÉ CARVALHEIRO CARDOSO Casados RUA PITEIRA SANTOS, 42 - VIVENDA SOBREDA 2825 MONTE DA CAPARICA	P						
141	JOSÉ PEDROSA DA COSTA MARIA DA ESTRÊLA DUARTE EREIRA Casados RUA DO CASALITO, 3 - SILVEIRINHA GRANDE CARRIÇO 3100 POMBAL	P	R:671º	Louriçal	Num: 58894 Livro: B-150 Folha: 17v			408
142	MANUEL MARIA SINTRÃO ESPINHEIRO 3100 POMBAL	TI	R:697º	Louriçal	OMISSO	Norte: MARIA DE JESUS Sul:CAMINHO Nascente: JÚLIO DA COSTA E SILVA Poente: MANUEL NUNES EREIRA	Este prédio tem natureza rústica, situa-se no lugar de Cova das Silvas, compõe-se de terreno de pinhal e mato, está inscrito no referido artigo matricial rústico 697º e tem a área de 1180 m2.	427
	MARIA EMÍLIA MARQUES DA SILVA RUA DA GILA, 1 - ESPINHEIRAS MATA MOURISCA 3100 POMBAL	P						
143	SANDRA CRISTINA DOS SANTOS CARVALHO 2, CHEMIN DES PÊCHEURS VILLENEUVE SAINT GEORGES 94190 FRANCE	P	R:698º	Louriçal	OMISSO	Norte: EMÍLIA DA SILVA Sul:MANUEL JOAQUIM DA SILVA Nascente: JÚLIO DA COSTA E SILVA Poente: MANUEL NUNES EREIRA	Este prédio tem natureza rústica, situa-se no lugar de Cova das Silvas, compõe-se de terreno de pinhal e mato, está inscrito no referido artigo matricial rústico 698º e tem a área de 1180 m2.	257
	DANIEL DOS SANTOS CARVALHO 7, RUE SES FIORENTINO BAGNOLET 93170 FRANCE	P						
144	ROSA MARIA DE OLIVEIRA JORDÃO AV. DOS DESCOBRIMENTOS - AREIA SOL - BLOCO 3, 2.º M 8200 ALBUFEIRA	P	R:699º	Louriçal	5738/20050531		Este prédio, inscrito na matriz predial rústica da referida freguesia de Louriçal sob o artigo 699º, encontra-se descrito sob o n.º 5738/20050531 da freguesia de Carriço.	238
145	FERNANDO JOSÉ DA SILVA NEVES MARIA HERMÍNIA FERREIRA DE OLIVEIRA Casados RUA RANCHO DAS CANTARINHAS, BLOCO A, 2 N TAVAREDE 3080 FIGUEIRA DA FOZ	P	R:700º	Louriçal	03635/131094		Este prédio, inscrito na matriz predial rústica da referida freguesia de Louriçal sob o artigo 700º, encontra-se descrito sob o n.º 03635/131094 da freguesia de Carriço.	257
146	MARIA DA LUZ SIMÕES DA COSTA LOPES MANUEL SERRANO LOPES Casados BAIRRO DAS ALMOÍNHAS, BLOCO 14, R/C DT.º 2400 LEIRIA	P	R:672º	Louriçal	02683/261192		Este prédio, inscrito na matriz predial rústica da referida freguesia de Louriçal sob o artigo 672º, encontra-se descrito sob o n.º 02683/261192 da freguesia de Carriço.	2422
148	MAURÍCIO DA SILVA ALMEIDA DEONILDE DA SILVA PEREIRA Casados RUA SENHORA DOS CAMINHOS - SILVEIRINHA PEQUENA CARRIÇO 3100 POMBAL	P	R:385º	Louriçal	OMISSO	Norte: MANUEL CARDOSO Sul:MANUEL NUNES EREIRA Nascente: ANTÓNIO CARVALHO E OUTROS Poente: MARIA EMÍLIA MARQUES	Este prédio tem natureza rústica, situa-se no lugar de Cova das Silvas, compõe-se de terreno de pinhal novo e mato, está inscrito no referido artigo matricial rústico 385º e tem a área de 6020 m2.	562
150	FAUSTO DE OLIVEIRA CARVALHO CÉLIA MARIA DOS RAMOS FERNANDES Casados RUA DO LOURIÇAL CARRIÇO 3100 POMBAL	P	R:665º	Louriçal	OMISSO	Norte: CAMINHO Sul:FRANCISCO RODRIGUES BEJA Nascente: MANUEL NUNES EREIRA Poente: MANUEL MARQUES FERREIRA NOVO	Este prédio tem natureza rústica, situa-se no lugar de Estrada do Meio, compõe-se de terreno de pinhal e mato, está inscrito no referido artigo matricial rústico 665º e tem a área de 2460 m2.	637
151	FAUSTO DE OLIVEIRA CARVALHO CÉLIA MARIA DOS RAMOS FERNANDES Casados RUA DO LOURIÇAL CARRIÇO 3100 POMBAL	P	R:390º	Louriçal	06421/981118		Este prédio, inscrito na matriz predial rústica da referida freguesia de Louriçal sob o artigo 390º, encontra-se descrito sob o n.º 06421/981118 da freguesia de Carriço.	516
152	MARIA ALICE MARQUES GOMES DA SILVA CALISTO ARLINDO JOSÉ DA SILVA CALISTO Casados TRAVESSA FUTUROS CONDADOS 3080 FIGUEIRA DA FOZ	P	R:389º	Louriçal	OMISSO	Norte: MARIA EMÍLIA MARQUES Sul:CAMINHO Nascente: MANUEL MARINHEIRO NOVO Poente: MANUEL CARVALHO	Este prédio tem natureza rústica, situa-se no lugar de Estrada do Meio, compõe-se de terreno de pinhal novo e mato, está inscrito no referido artigo matricial rústico 389º e tem a área de 1870 m2.	39

Parcela N.º	Nomes de Proprietários, Possuidores (P), Usufrutuários (U) ou Titulares Inscritos (TI), Conjuges e Moradas	(P) (U) ou (TI)	Matriz: R: Rústica; U: Urbana; omissa.	Freguesia	Descrição Predial	Confrontações do Prédio	Declarações Complementares	Área de Servidão do Prédio (m2)
153	ARTUR CARVALHO LUCÍLIA CATARINO Casados RUA DA SENHORA DA PAZ CLARAS 3080 FIGUEIRA DA FOZ	P	R:391º	Louriçal	OMISSO	Norte: MARIA EMÍLIA MARQUES Sul:ANTÓNIO MARIA HENRIQUES Nascente: ANTÓNIO MARIA JORDÃO Poente: MARIA FERREIRA	Este prédio tem natureza rústica, situa-se no lugar de Estrada do Meio, compõe-se de terreno de pinhal e mato, está inscrito no referido artigo matricial rústico 391º e tem a área de 2660 m2.	116
154	FERNANDO FERREIRA BERNARDES DA SILVA MARIA ALICE DA CONCEIÇÃO NEVES DA SILVA Casados RUA DA IGREJA, 32 CARRIÇO 3100 POMBAL	P	R:392º	Louriçal	OMISSO	Norte: ANTÓNIO MARIA HENRIQUES Sul:CAMINHO Nascente: MANUEL CARVALHO Poente: MANUEL CARVALHO	Este prédio tem natureza rústica, situa-se no lugar de Estrada do Meio, compõe-se de terreno de pinhal novo e mato, está inscrito no referido artigo matricial rústico 392º e tem a área de 2270 m2.	597
155	FERNANDO CINTRA MARIA EMÍLIA GOMES CINTRA Casados RUA DA IGREJA, 22 CARRIÇO 3100 POMBAL	P	R:393º	Louriçal	OMISSO	Norte: MANUEL CARVALHO Sul:CAMINHO Nascente: MARIA FERREIRA Poente: CAMINHO	Este prédio tem natureza rústica, situa-se no lugar de Estrada do Meio, compõe-se de terreno de pinhal novo e mato, está inscrito no referido artigo matricial rústico 393º e tem a área de 1770 m2.	132
156	JORGE MARQUES CARVALHO MARIA MADALENA MARQUES PEREIRA CARVALHO Casados RUA DOS CARVALHOS - SILVEIRINHA PEQUENA CARRIÇO 3100 POMBAL	P	R:402º	Louriçal	OMISSO	Norte: ANTÓNIO MARIA HENRIQUES Sul:ANTÓNIO MARIA JORDÃO Nascente: ANTÓNIO MARIA FERREIRA Poente: ARMANDO FERNANDES	Este prédio tem natureza rústica, situa-se no lugar de Estrada do Meio, compõe-se de terreno de pinhal novo e mato, está inscrito no referido artigo matricial rústico 402º e tem a área de 800 m2.	363
158	JOSÉ GONÇALVES DUARTE DA SILVA PRECIOSA JACINTO QUITÉRIO Casados RUA 14 DE ABRIL LOURIÇAL 3100 POMBAL	P	R:401º	Louriçal	OMISSO	Norte: JOSÉ CARREIRA Sul:ANTÓNIO MARIA JORDÃO Nascente: JOSÉ CARREIRA Poente: ANTÓNIO DA COSTA DAVIM	Este prédio tem natureza rústica, situa-se no lugar de Estrada do Meio, compõe-se de terreno de pinhal novo e mato, está inscrito no referido artigo matricial rústico 401º e tem a área de 2120 m2.	759
159	JOSÉ DA SILVA DA COSTA DAVID MARIA AUGUSTA MARQUES PEREIRA Casados RUA CASAL FERREIRA - OUTEIRO LOURIÇAL 3125 POMBAL	P	R:398º	Louriçal	07927/200199			2005
	MANUEL PAULO LEAL MARIA DA SILVA Casados RUA DAS CASAS BRANCAS - CASAS BRANCAS LOURIÇAL 3100 POMBAL	P						
	EMÍLIA DA SILVA MANUEL FERNANDES DAS NEVES Casados RUA PRINCIPAL - OUTEIRO DO LOURIÇAL LOURIÇAL 3100 POMBAL	P						
163	RAMIRO FERREIRA FERNANDES MARIA CARMEN GASPAR DE OLIVEIRA Casados ESTRADA NACIONAL 109 MATOS DO CARRIÇO 3100 POMBAL	P	R:399º	Louriçal	06348/141098		Este prédio, inscrito na matriz predial rústica da referida freguesia de Louriçal sob o artigo 399º, encontra-se descrito sob o n.º 06348/141098 da freguesia de Carriço.	214
164	ANTÓNIO JOÃO MARIA DA LUZ SUZANA JOÃO Casados RUA DO IMPÉRIO PORTUGUÊS, 18 2460 ALFEIZERÃO	P	R:400º	Louriçal	OMISSO	Norte: MANUEL DA COSTA DAVIM Sul:MANUEL JOAQUIM DA SILVA Nascente: ARMANDO FERNANDES Poente: CAMINHO	Este prédio tem natureza rústica, situa-se no lugar de Estrada do Meio, compõe-se de terreno de pinhal novo e mato, está inscrito no referido artigo matricial rústico 400º e tem a área de 840 m2.	49
165	ANTÓNIO DA SILVA FERNANDES MARIA DA SILVA NEVES FERNANDES Casados RUA MANUEL NORTE, 21 VIEIRINHAS 3100 POMBAL	P	R:414º	Louriçal	OMISSO	Norte: MANUEL DAS NEVES DE OLIVEIRA Sul:MANUEL GOMES GASPAR Nascente: CAMINHO Poente: ROSA GOMES	Este prédio tem natureza rústica, situa-se no lugar de Estrada do Meio, compõe-se de terreno de pinhal e mato, está inscrito no referido artigo matricial rústico 414º e tem a área de 4630 m2.	1047
166	JOÃO GOMES MARIA MANUELA LOURO ISIDRO GOMES Casados 7570 GRÂNDOLA	TI	R:415º	Louriçal	03572/250794		Este prédio, inscrito na matriz predial rústica da referida freguesia de Louriçal sob o artigo 415º, encontra-se descrito sob o n.º 03572/250794 da freguesia de Carriço.	572
	PEDRO MIGUEL DOS SANTOS GRILO ALEMANHA	P						

Parcela N.º	Nomes de Proprietários, Possuidores (P), Usufrutuários (U) ou Titulares Inscritos (TI), Conjuges e Moradas	(P) (U) ou (TI)	Matriz: R: Rústica; U: Urbana; omissa.	Freguesia	Descrição Predial	Confrontações do Prédio	Declarações Complementares	Área de Servidão do Prédio (m2)
167	LUIS MARQUES MARIA DO CÉU JORDÃO Casados RUA DE CHÃ CARRIÇO 3100 LOURIÇAL	P	R:416º	Louriçal	OMISSO	Norte: ERMELINDA DAS NEVES CARREIRA Sul:MANUEL DA CRUZ Nascente: ROSA GOMES Poente: ROGÉRIO MARQUES JORDÃO	Este prédio tem natureza rústica, situa-se no lugar de Estrada do Meio, compõe-se de terreno de pinhal e mato, está inscrito no referido artigo matricial rústico 416º e tem a área de 3000 m2.	760
168	ALEXANDRE DO COUTO MORAIS 2425 LEIRIA	TI	R:408º	Louriçal	OMISSO	Norte: ESTRADA NACIONAL Sul:MANUEL JORDÃO NOVO Nascente: JÚLIO FERNANDES Poente: JOSÉ FERNANDES CARREIRA	Este prédio tem natureza rústica, situa-se no lugar de Estrada do Meio, compõe-se de terreno de pinhal e mato, está inscrito no referido artigo matricial rústico 408º e tem a área de 4420 m2.	588
	GEORGINA FERREIRA DA CUNHA RUA NOSSA SENHORA DOS CAMINHOS CARRIÇO 3100 POMBAL	P						
169	JOSÉ DA COSTA FERNANDES CARREIRA RUA DO CABEÇO, 2 CARRIÇO 3100 POMBAL	P	R:411º	Louriçal	OMISSO	Norte: ESTRADA NACIONAL Sul:ROGÉRIO MARQUES JORDÃO Nascente: ERMELINDA DAS NEVES CARREIRA Poente: ENGRÁCIA MARIA	Este prédio tem natureza rústica, situa-se no lugar de Estrada do Meio, compõe-se de terreno de pinhal e mato, está inscrito no referido artigo matricial rústico 411º e tem a área de 3970 m2.	1550
170	DIONÍSIO MARQUES AGOSTINHO ÂNGELA DA COSTA CARREIRA MARQUES Casados CARRIÇO LOURIÇAL 3125 POMBAL	P	R:7807º	Louriçal	OMISSO	Norte: JOSÉ CARREIRA Sul:ESTRADA Nascente: JOSÉ CARREIRA Poente: JOAQUIM MARQUES	Este prédio tem natureza rústica, situa-se no lugar de Cabeço de Vento, compõe-se de terreno de pinhal disperso e mato, está inscrito no referido artigo matricial rústico 7807º e tem a área de 420 m2.	177
171	ARMANDO SIMÕES DOS SANTOS ANA CRISTINA GUIOMAR SILVA Casados RUA DA PADARIA CARRIÇO 3100-195 POMBAL	P	R:7813º	Louriçal	OMISSO	Norte: JOSÉ AUGUSTO GALHARDO Sul:ESTRADA Nascente: JOAQUIM MARQUES Poente: JOSÉ VICENTE	Este prédio tem natureza rústica, situa-se no lugar de Cabeço de Vento, compõe-se de terreno de pinhal e mato, está inscrito no referido artigo matricial rústico 7813º e tem a área de 4010 m2.	725
173	RENOESTE - VALORIZAÇÃO DE RECURSOS NATURAIS, S.A. GUARDA DO NORTE CARRIÇO 3100 POMBAL	P	R:7808º	Louriçal	02471/101090			207
175,01	PAULO JOSÉ AFONSO FERREIRA LAMEIRAS 3100 POMBAL	P	R:7814º	Louriçal	OMISSO	Norte: JÚLIA MARQUES FERREIRA Sul:ESTRADA Nascente: ANTÓNIO JOÃO Poente: JOSÉ DA COSTA	Este prédio tem natureza rústica, situa-se no lugar de Cabeço do Vento, compõe-se de terreno de pinhal e mato, está inscrito no referido artigo matricial rústico 7814º e tem a área de 3590 m2.	938
177,01	RENOESTE - VALORIZAÇÃO DE RECURSOS NATURAIS, S.A. GUARDA DO NORTE CARRIÇO 3100 POMBAL	P	U:6675º	Louriçal	9101/20051003		Este prédio, inscrito provisoriamente na matriz predial urbana da referida freguesia de Louriçal sob o artigo 6675º, encontra-se descrito sob o n.º 9101/20051003 da freguesia de Carriço.	2355

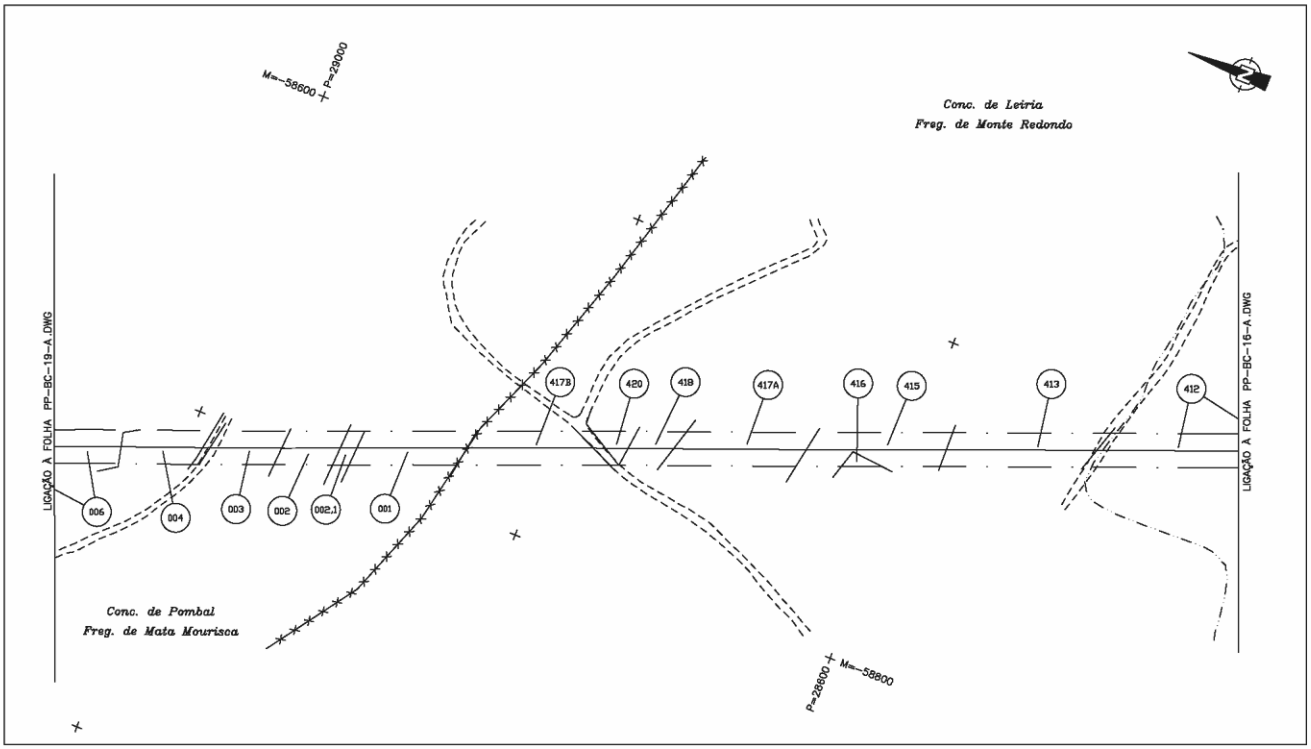

P-02511-DWG-PP-BC-17-0-REV.2

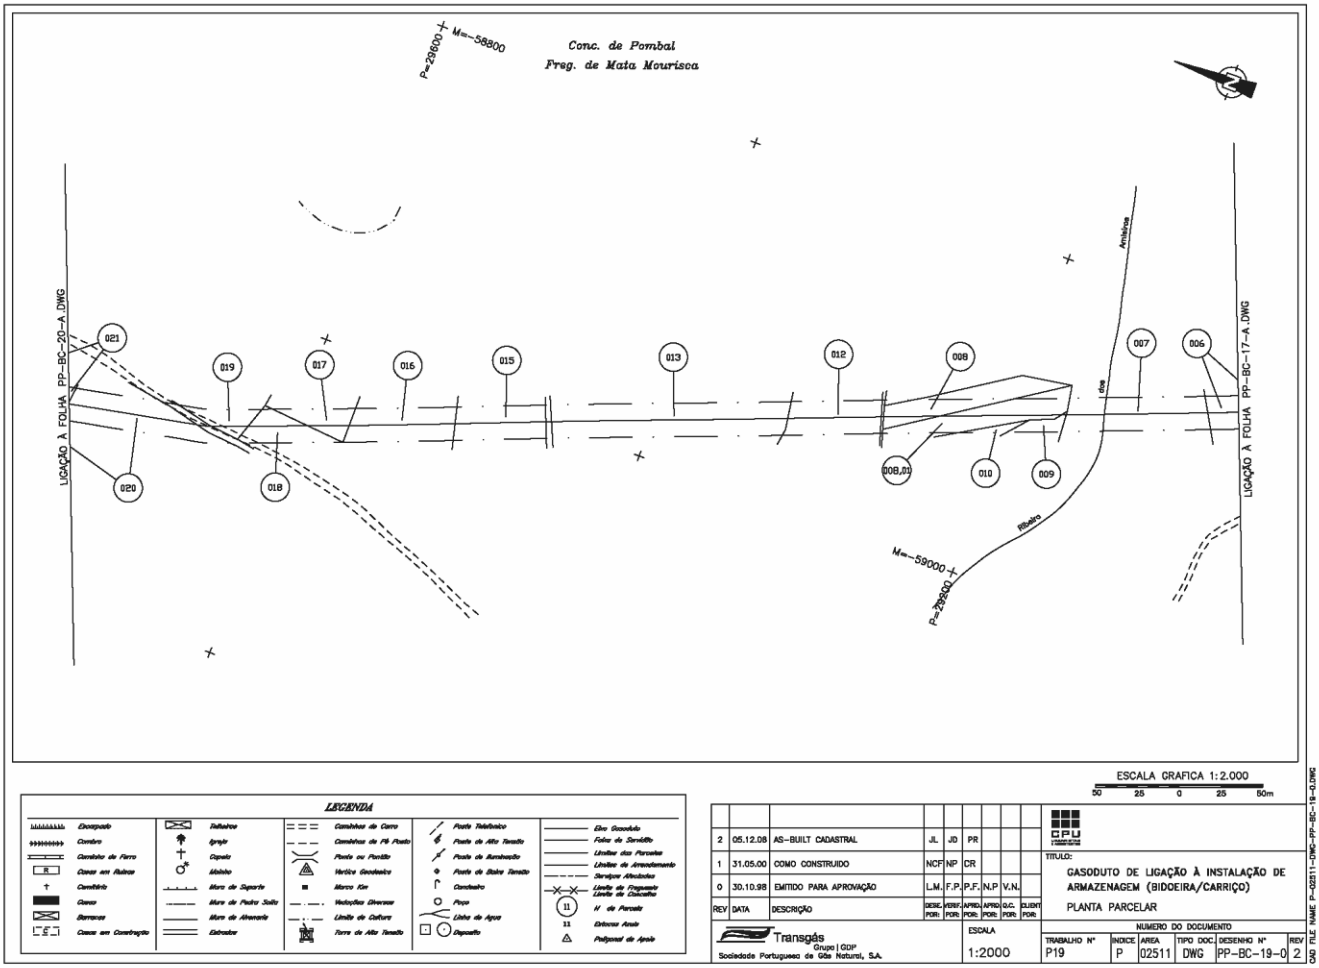

ESCALA GRAFICA 1:2.000

50 25 0 25 50m

LEGENDA

Edificado	Telheiro	Caminhos de Carro	Ponte Telefónico
Cemitério	Igreja	Caminhos de Pé Posto	Ponte de Alta Tensão
Caminho de Ferro	Capela	Ponte ou Ponilão	Ponte de Baixa Tensão
Casas em Ruínas	Moinho	Vértice Geodésico	Condutta
Cemitério	Marco de Soporte	Marco Km	Poço
Curso	Muro de Pedra Solta	Valetões Diversos	Linha de Água
Barracas	Muro de Alvenaria	Limite de Cultura	Depósito
Casas em Construção	Edicados	Terra de Alta Tensão	Eixo Guardado
			Faixa de Servidão
			Limites das Parcelas
			Limites de Arrendamento
			Sarrafos Afectados
			Limite de Freguesia / Limite de Concelho
			N.º de Parcela
			Entrada Anula
			Poligonal de Apoio

REV	DATA	DESCRIÇÃO	DESE. POR:	VERF. POR:	APRO. POR:	APRO. POR:	Q.C. POR:	CLIENT POR:
2	05.12.08	AS-BUILT CADASTRAL	JL	JD	PR			
1	31.05.00	COMO CONSTRUIDO	NCF	NP	CR			
0	30.10.98	EMITIDO PARA APROVAÇÃO	L.M.	F.P.	P.F.	N.P	V.N.	

Transgás
Grupo | GDP
Sociedade Portuguesa de Gás Natural, S.A.

ESCALA 1:2000

CPU

TITULO:
GASODUTO DE LIGAÇÃO À INSTALAÇÃO DE ARMAZENAGEM (BIDDEIRA/CARRIÇO)
PLANTA PARCELAR

NUMERO DO DOCUMENTO

TRABALHO Nº	INDICE	AREA	TIPO DOC.	DESENHO Nº	REV
P19	P	02511	DWG	PP-BC-19-0	2

CAD FILE NAME: P-02511-DWG-PP-BC-19-0.DWG

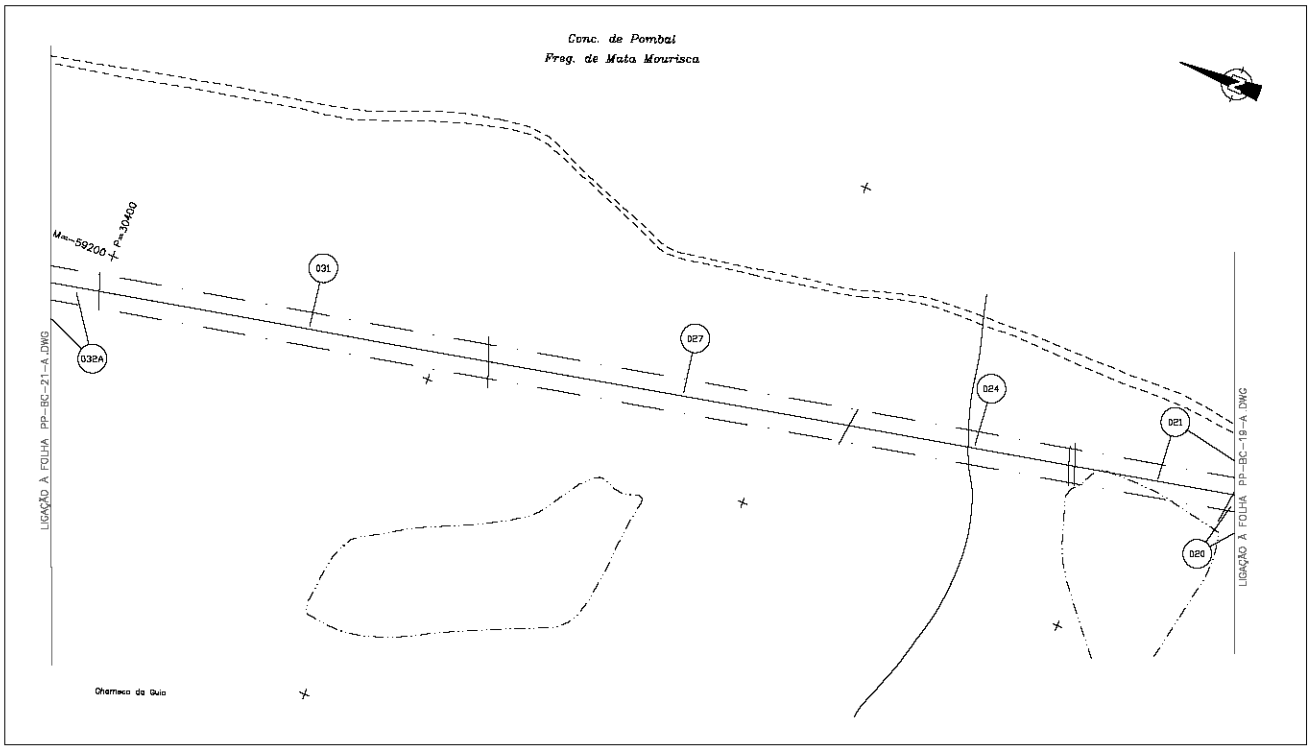

P-02511-DWG-PP-BC-20-0-REV.2

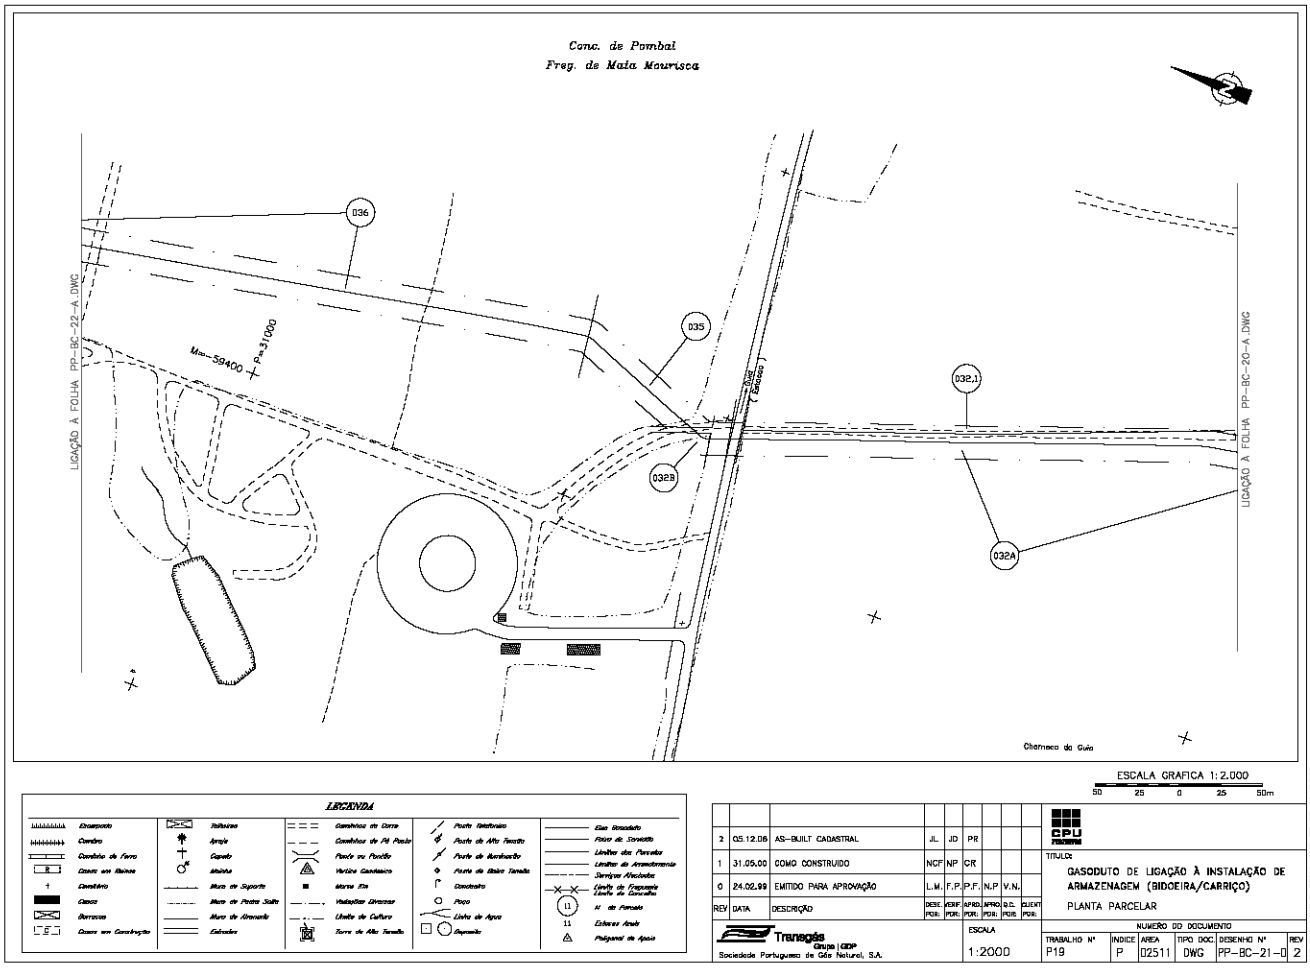

LEGENDA

Arruamento	Telheiros	Caminhos de Terra	Ponte Telefónica	Eixo Rasgado			
Caminho	Apoio	Caminhos de Pé Posto	Ponte de Alta Tensão	Fixo de Sinalética			
Caminho de Ferro	Capelo	Poste ou Postão	Ponte de Iluminação	Limites das Parcelas			
Casas em Ruínas	Mistela	Vértice Geodésico	Ponte de Baixa Tensão	Limites de Arrendamento			
Cemitério	Muro de Suporte	Marco Km	Condutor	Terrenos Afectados			
Casas	Muro de Pedra Solta	Valetões Grandes	Poço	Limite de Freguesia Limite de Concelho			
Barracas	Muro de Alvenaria	Limite de Cultura	Linha de Água	N.º de Parcela			
Casas em Construção	Coberto	Torre de Alta Tensão	Depósito	Edifícios Anexo			
				Polígonal de Apoio			

REV	DATA	DESCRIÇÃO	DESE. POR:	VERF. POR:	APRO. POR:	APRO. Q.C. POR:	CLIENT POR:
2	05.12.06	AS-BUILT CADASTRAL	JL	JD	PR		
1	31.05.00	COMO CONSTRUIDO	NCF	NP	CR		
0	24.02.99	EMITIDO PARA APROVAÇÃO	L.M.	F.P.	P.F.	N.P	V.N.

Transgás Grupo | GDP
Sociedade Portuguesa de Gás Natural, S.A.

ESCALA 1:2000

EPU Engenharia

TITULO:
GASODUTO DE LIGAÇÃO À INSTALAÇÃO DE ARMAZENAGEM (BIDOEIRA/CARRIÇO)
PLANTA PARCELAR

NUMERO DO DOCUMENTO

TRABALHO Nº	INDICE	AREA	TIPO DOC.	DESENHO Nº	REV
P19	P	02511	DWG	PP-BC-21-0	2

CAD FILE NAME: P-02511-DWG-PP-BC-21-0.DWG

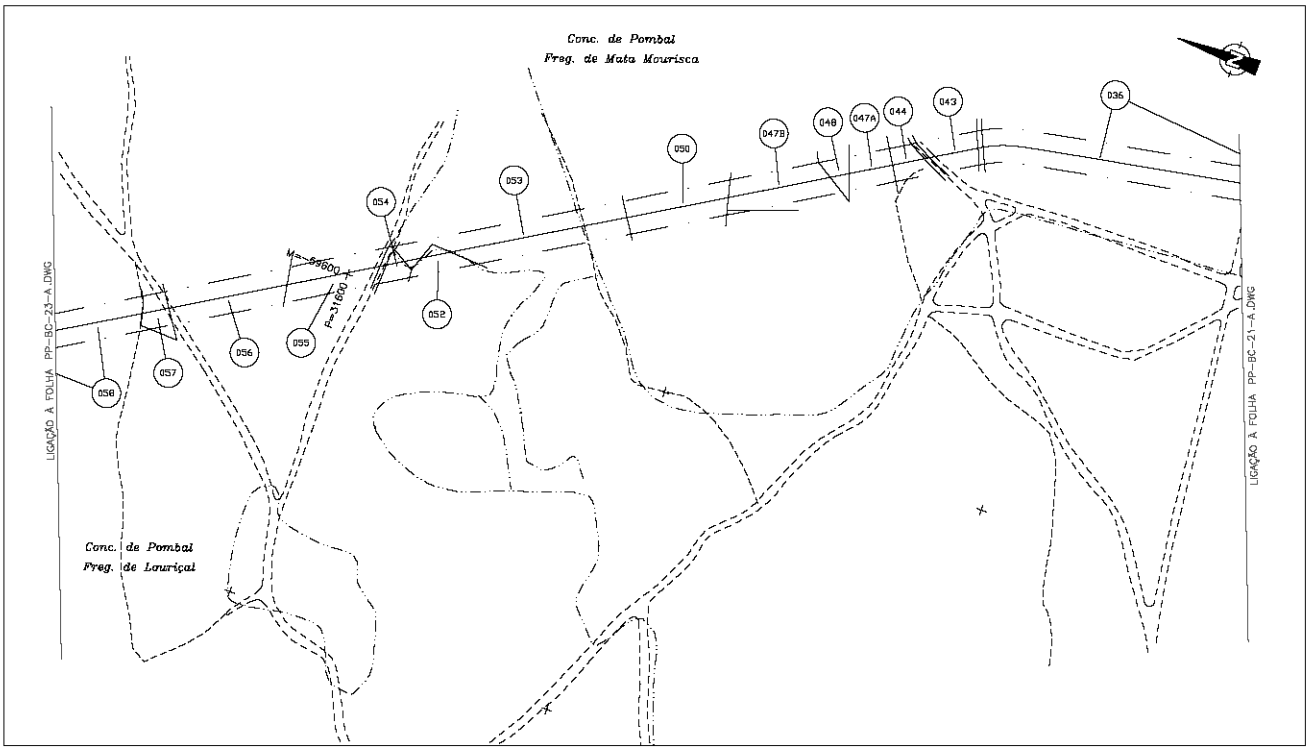

P-02511-DWG-PP-BC-22-0-REV.2

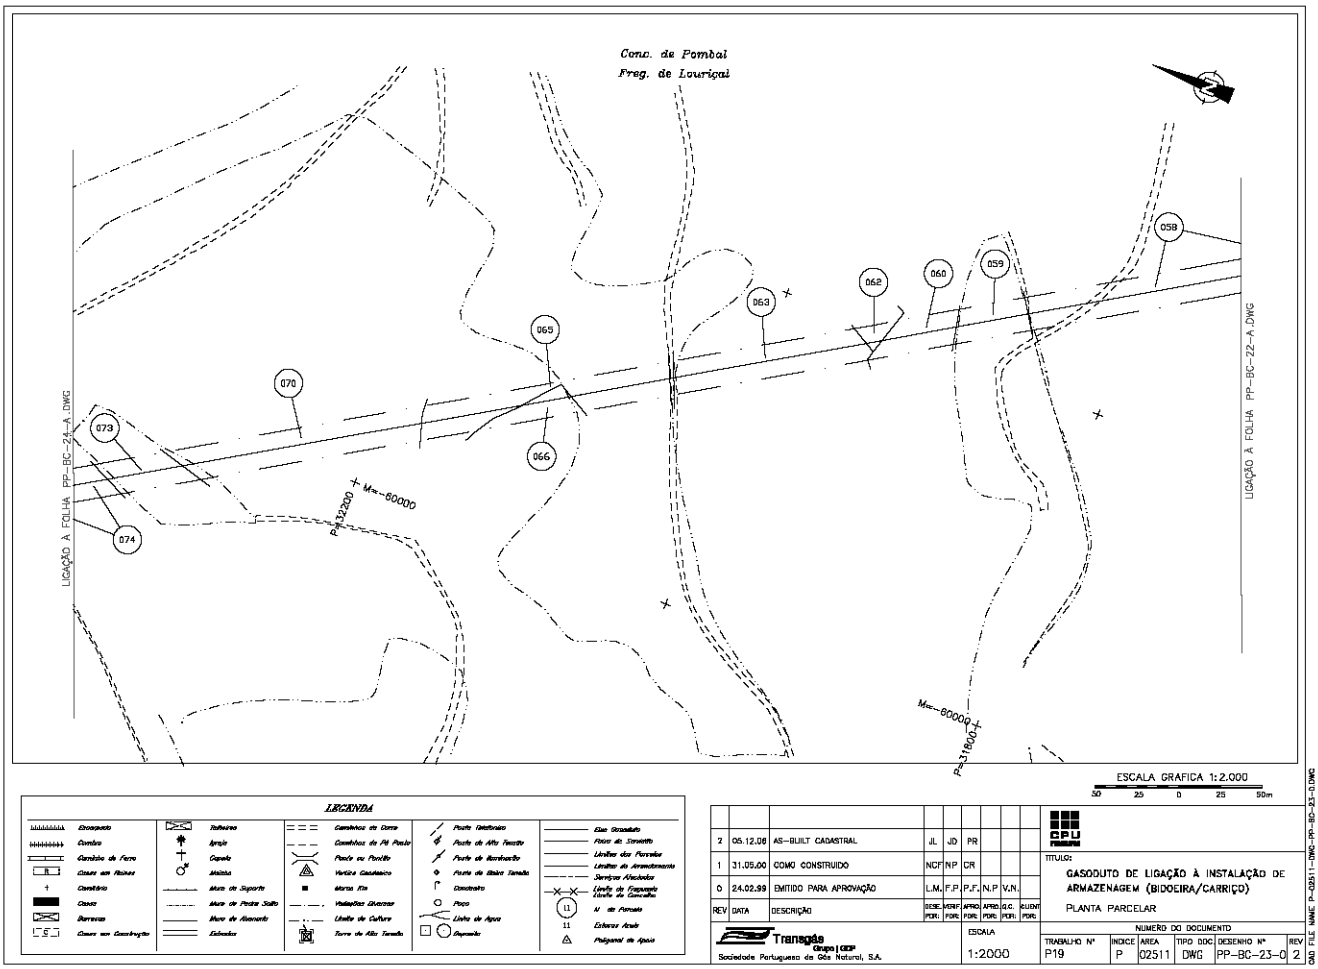

LEGENDA

Entroncamento	Telheiro	Caminhos de Cornija	Ponte Metálica	Eixo Arruamento	
Cumieira	Árvore	Caminhos de Pé Posto	Ponte de Alvenaria	Eixo de Separação	
Cumieira de Ferro	Capela	Poste ou Pontão	Ponte de Barricação	Limites dos Parcelas	
Casas em Ruínas	Moinho	Vértice Geodésico	Ponte de Betão Tensão	Limites de Arrendamento	
Cemitério	Muro de Suporte	Marco Fio	Comércio	Serviços Afectados	
Casas	Muro de Pedra Solta	Valetões Gravosos	Poço	Limite de Freguesia Limite de Concelho	
Barracas	Muro de Alvenaria	Limite de Cultura	Linha de Água	L1 Nº de Parcela	
Casas em Construção	Edifícios	Torre de Alta Tensão	Represa	11 Esboços Azuis	
				Poligonal de Apoio	

ESCALA GRAFICA 1:2.000

50 25 0 25 50m

REV	DATA	DESCRIÇÃO	DESE. POR.	VERIF. POR.	APRO. POR.	APRO. POR.	Q.C. POR.	AUDIT POR.
2	05.12.06	AS-BUILT CADASTRAL	JL	JD	PR			
1	31.05.00	COMO CONSTRUIDO	NCF	N.P	CR			
0	24.02.99	EMITIDO PARA APROVAÇÃO	L.M.	F.P.	P.F.	N.P	V.N.	

Transgás Grupo | GDP
Sociedade Portuguesa de Gás Natural, S.A.

ESCALA 1:2000

CPU Transgás

TITULO:

GASODUTO DE LIGAÇÃO À INSTALAÇÃO DE ARMAZENAGEM (BIDOEIRA/CARRIÇO)

PLANTA PARCELAR

NUMERO DO DOCUMENTO					
TRABALHO Nº	INDICE	AREA	TIPO DOC	DESENHO Nº	REV
P19	P	02511	DWG	PP-BC-23-0	2

CAD FILE NAME: P-02511-DWG-PP-BC-23-0.DWG

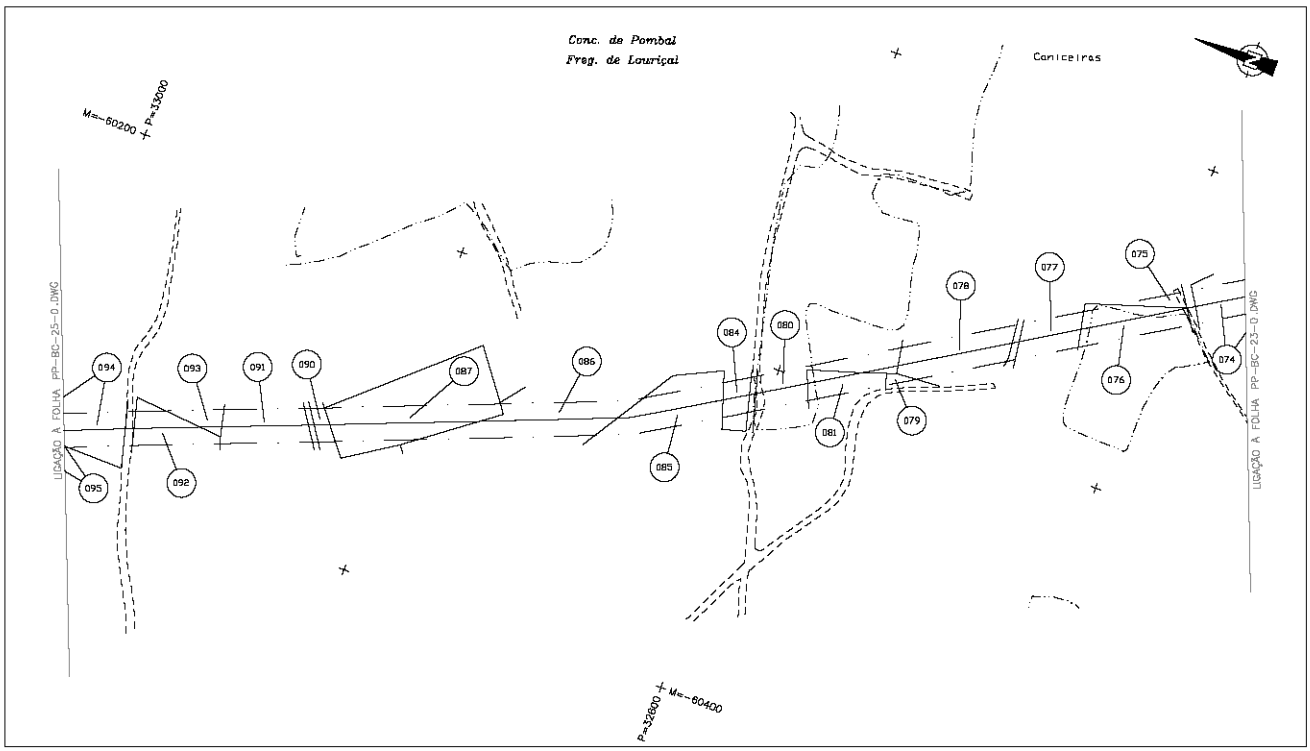

P-02511-DWG-PP-BC-24-0-REV.2

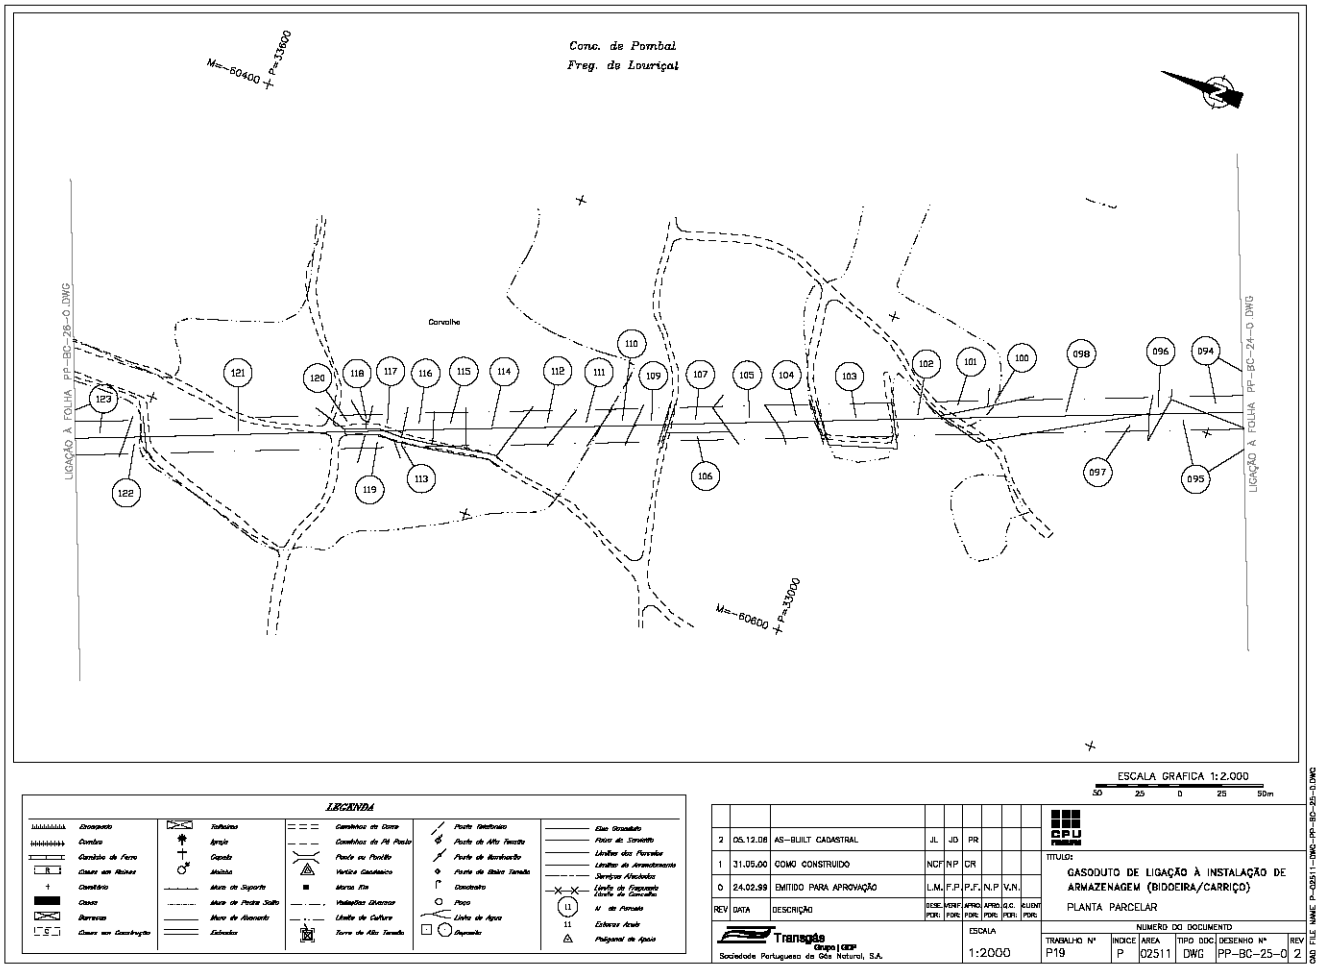

LEGENDA

Drenagens · Cumes · Caminho de Ferro · Casas em Ruínas · Cemitério · Casas · Barreiras · Casas em Construção · Talhadios · Igreja · Capela · Moinho · Muro de Suporte · Muro de Pedra Seca · Muro de Alvenaria · Edifícios · Caminhos de Cabra · Caminhos de Pé Posto · Ponte ou Ponilão · Vertice Geodésico · Marco Km · Valetões Divisórios · Limite de Cultura · Terra de Alta Tensão · Ponte Rodoviário · Ponte de Alta Tensão · Ponte de Barcaredo · Ponte de Baixa Tensão · Caminho · Poço · Linha de Agua · Reservatório · Gas Gasoduto · Fibra de Simonitt · Limites dos Parcelas · Limites de Arrendamento · Serviços Afectados · Limite de Freguesia / Limite de Concelho · N. de Parcela · Esteiros Azuis · Poligonal de Apoio

ESCALA GRAFICA 1:2.000
50 25 0 25 50m

REV	DATA	DESCRIÇÃO	DESE. POR.	VERIF. POR.	APRO. POR.	APRO. POR.	G.C. POR.	CLIENT POR.
2	05.12.06	AS-BUILT CADASTRAL	JL	JD	PR			
1	31.05.00	COMO CONSTRUIDO	NCF	NP	CR			
0	24.02.99	EMITIDO PARA APROVAÇÃO	L.M.	F.P.	P.F.	N.P	V.N.	

Transgás Grupo | CGP
Sociedade Portuguesa de Gás Natural, S.A.

ESCALA 1:2000

CPU

TITULO:
GASODUTO DE LIGAÇÃO À INSTALAÇÃO DE ARMAZENAGEM (BIDOEIRA/CARRIÇO)
PLANTA PARCELAR

NUMERO DO DOCUMENTO

TRABALHO Nº	INDICE	AREA	TIPO DOC	DESENHO Nº	REV
P19	P	02511	DWG	PP-BC-25-0	2

CAD FILE NAME: P-02511-DWG-PP-BC-25-0.DWG

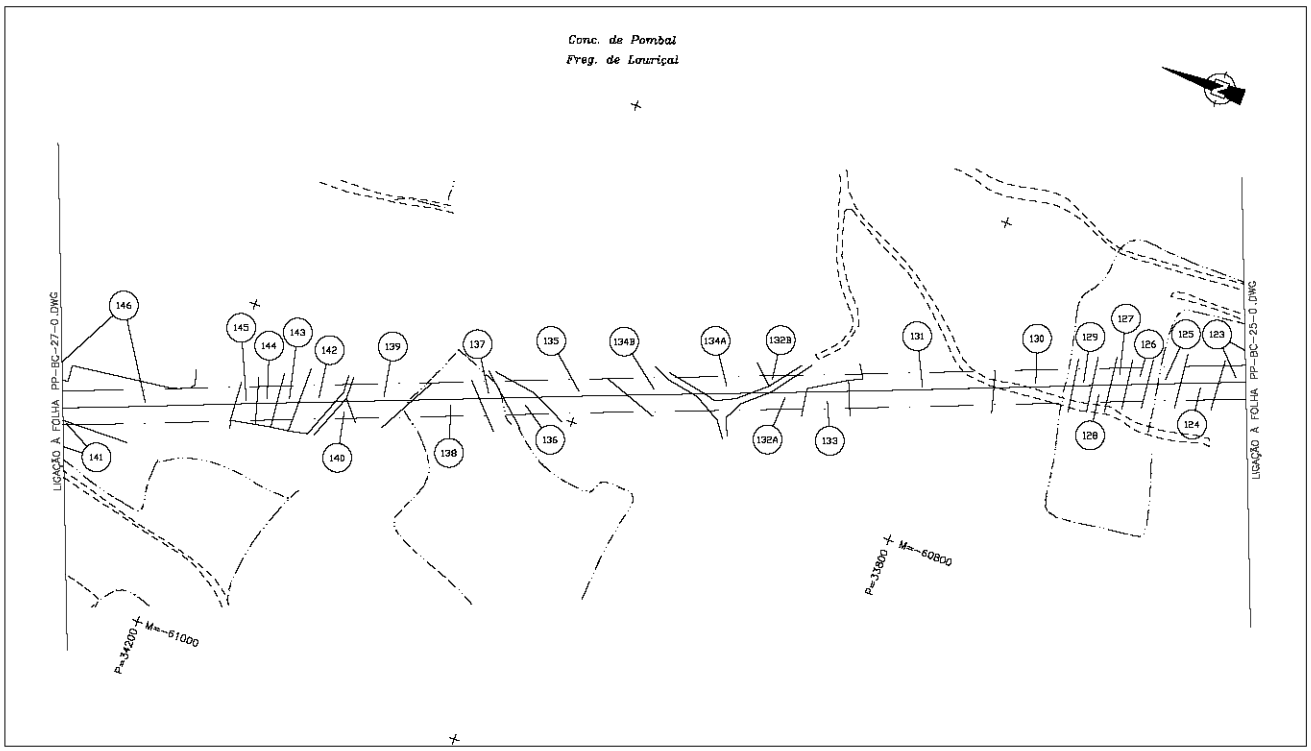

P-02511-DWG-PP-BC-26-0-REV.2

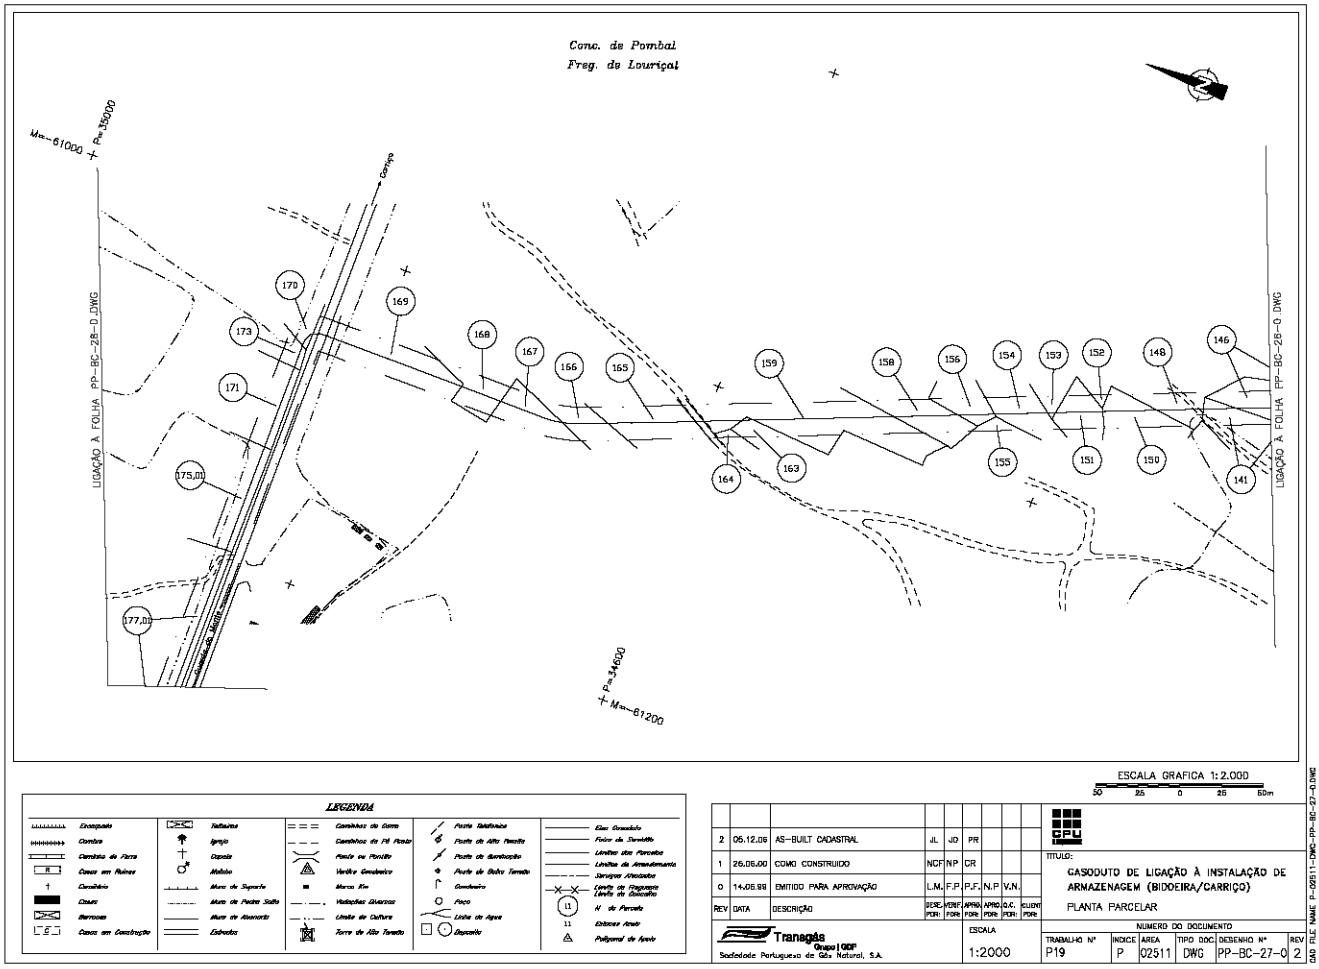

REV	DATA	DESCRIÇÃO	DESE. POR:	VERF. POR:	APRO. POR:	APRO. Q.C. POR:	EUDM POR:
2	05.12.06	AS-BUILT CADASTRAL	JL	JD	PR		
1	26.06.00	COMO CONSTRUIDO	NCF	NP	CR		
0	14.06.99	EMITIDO PARA APROVAÇÃO	L.M.	F.P.	P.F.	N.P	V.N.

Transgás Grupo | GDF
Sociedade Portuguesa de Gás Natural, S.A.

ESCALA 1:2000

GPU

TITULO:
GASODUTO DE LIGAÇÃO À INSTALAÇÃO DE ARMAZENAGEM (BIDOEIRA/CARRIÇO)
PLANTA PARCELAR

NUMERO DO DOCUMENTO

TRABALHO Nº	INDICE	AREA	TIPO DOC.	DESENHO Nº	REV
P19	P	02511	DWG	PP-BC-27-0	2

CAD FILE NAME: P-02511-DWG-PP-BC-27-0.DWG

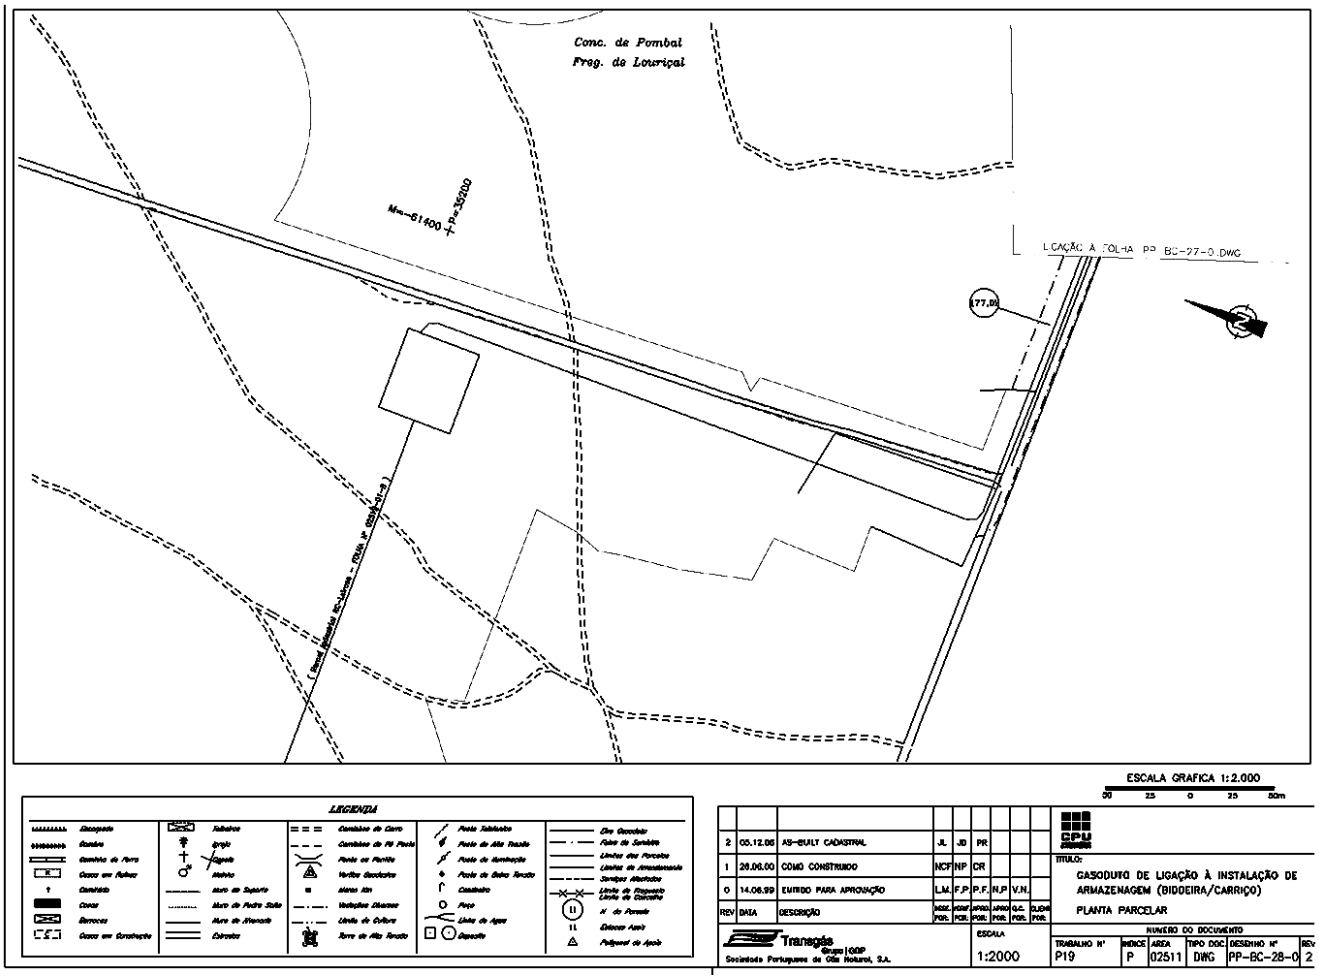

Aviso n.º 3363-B/2007

Na sequência do aviso da Direcção-Geral de Energia, publicado no *Diário da República,* 2.ª série, n.º 163, 3.º suplemento, de 15 de Julho de 1999, e em cumprimento do despacho n.º 53/99, de 6 de Março, do Ministro da Economia, publicado pelo aviso n.º 5677-D/99 (2.ª série) no *Diário da República,* 2.ª série, n.º 69, 2.º suplemento, de 23 de Março de 1999, publica-se em anexo o mapa de identificação dos imóveis sobre os quais foi constituída servidão administrativa de gás, com os titulares de direitos sobre os mesmos prédios, bem como as plantas parcelares definitivas (telas finais) do traçado do gasoduto de ligação à instalação de armazenagem subterrânea (Bidoeira-Carriço) relativas ao concelho de Leiria.

O presente aviso rectifica e substitui, globalmente, para todos os efeitos legais, inclusive, o registo predial da servidão administrativa constituída nos termos do artigo 4.º do Decreto-Lei n.º 11/94, de 13 de Janeiro, os elementos referentes ao concelho de Leiria, publicados através do já referido aviso da Direcção-Geral de Geologia e Energia.

26 de Janeiro de 2007. — Pelo Director-Geral, o Subdirector-Geral, *Morais Sarmento.*

Gasoduto de Ligação à Armazenagem (Bidoeira/Carriço) Concelho: Leiria
Parcelas relativas aos Desenhos n.ºs: PP-BC-01; PP-BC-02; PP-BC-03; PP-BC-04; PP-BC-05; PP-BC-06; PP-BC-07; PP-BC-08; PP-BC-09; PP-BC-10; PP-BC-11; PP-BC-12; PP-BC-13; PP-BC-14; PP-BC-15; PP-BC-16; PP-BC-17.

Parcela N.º	Nomes de Proprietários, Possuidores (P), Usufrutuários (U) ou Titulares Inscritos (TI), Conjuges e Moradas	(P) (U) ou (TI)	Matriz: R: Rústica; U: Urbana; omissa.	Freguesia	Descrição Predial	Confrontações do Prédio	Declarações Complementares	Área de Servidão do Prédio (m2)
002	MANUEL FRANCISCO DOS SANTOS ESTRADA DA GUIA, 47 CARNIDE 3100 POMBAL	P	omisso	Milagres	OMISSO			3173
003	DEOLINDA DE JESUS NORTE DIONÍSIO JOAQUIM DIONÍSIO ANTÓNIO Casados BIDOEIRA DE CIMA 2425 LEIRIA	TI	R:3695º	Milagres	1490/19991026		Este prédio, inscrito na matriz predial rústica da referida freguesia de Milagres sob o artigo 3695º, encontra-se descrito sob o n.º 1490/19991026 da freguesia de Bidoeira de Cima.	469
	MARIA DA CONCEIÇÃO RUA DA PORTELINHA, 181 BIDOEIRA DE CIMA 2425 LEIRIA	P						
004	MARIA DE JESUS GASPAR RAFAEL SOARES FERREIRA Casados TRAVESSA DOS MOLEIROS - VALE DA CRUZ CARNIDE 3100 POMBAL	P	R:3691º	Milagres	00620/230988			524